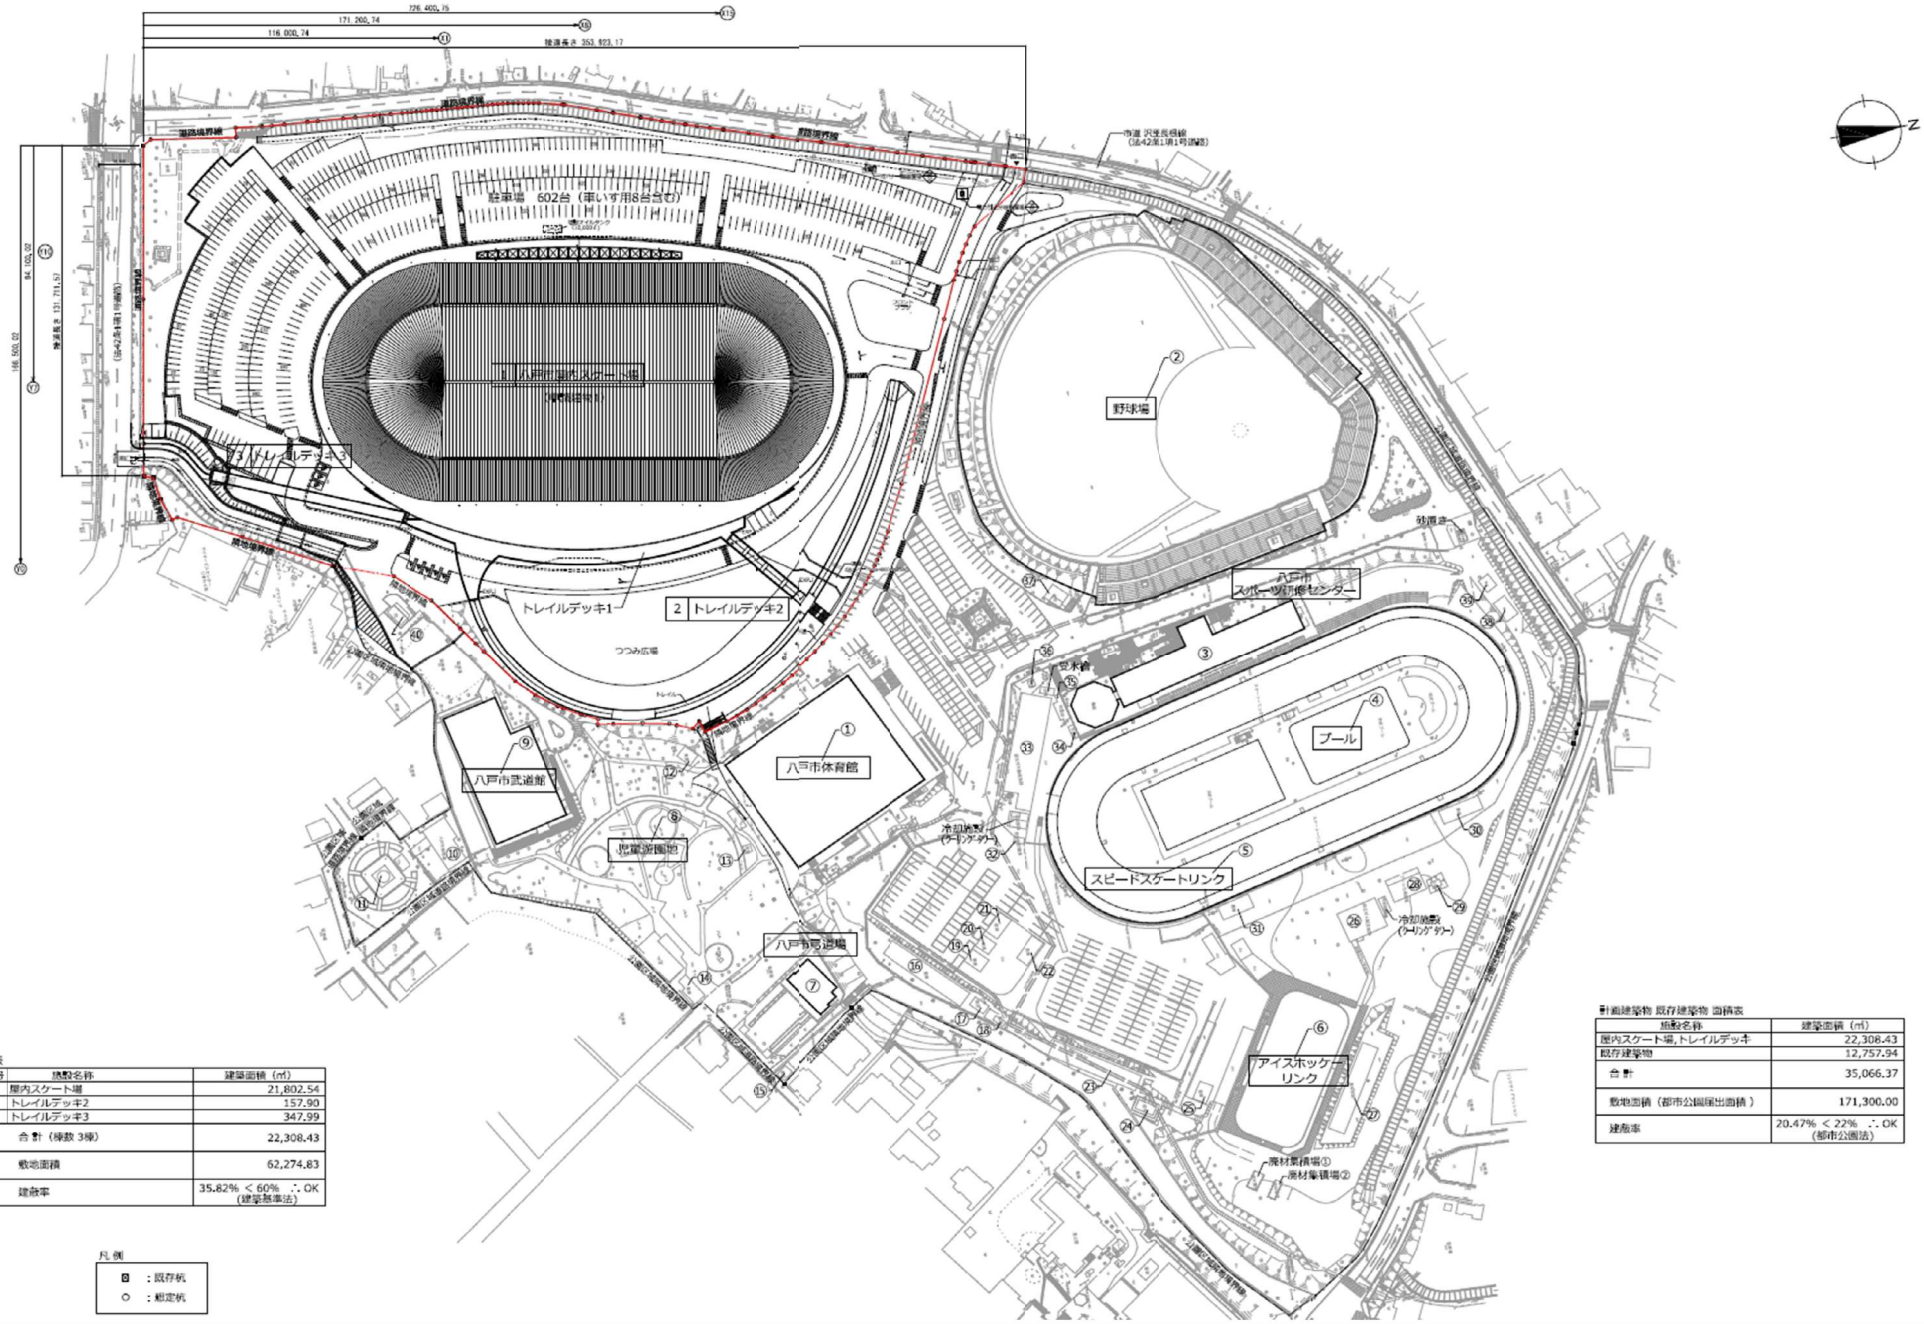

面積表

棟番号	施設名称	建築面積（㎡）
1	屋内スケート場	21,802.54
2	トレイルデッキ2	157.90
3	トレイルデッキ3	347.99
合計（棟数 3棟）		22,308.43
敷地面積		62,274.83
建蔽率		35.82% ＜ 60%　∴ OK（建築基準法）

計画建築物 既存建築物 面積表

施設名称	建築面積（㎡）
屋内スケート場,トレイルデッキ	22,308.43
既存建築物	12,757.94
合計	35,066.37
敷地面積（都市公園届出面積）	171,300.00
建蔽率	20.47% ＜ 22%　∴ OK（都市公園法）

凡例

⊠ ：既存杭
○ ：想定杭

清水建設・穂積建設工業・石上建設
特定建設工事共同企業体

令和元年 6 月 13 日 完成図

八戸市長根屋内スケート場

図面内容：長根公園全体配置図
縮尺：A1:1/1000, A3:1/2000
図面番号：1013A
区分：建築意匠図