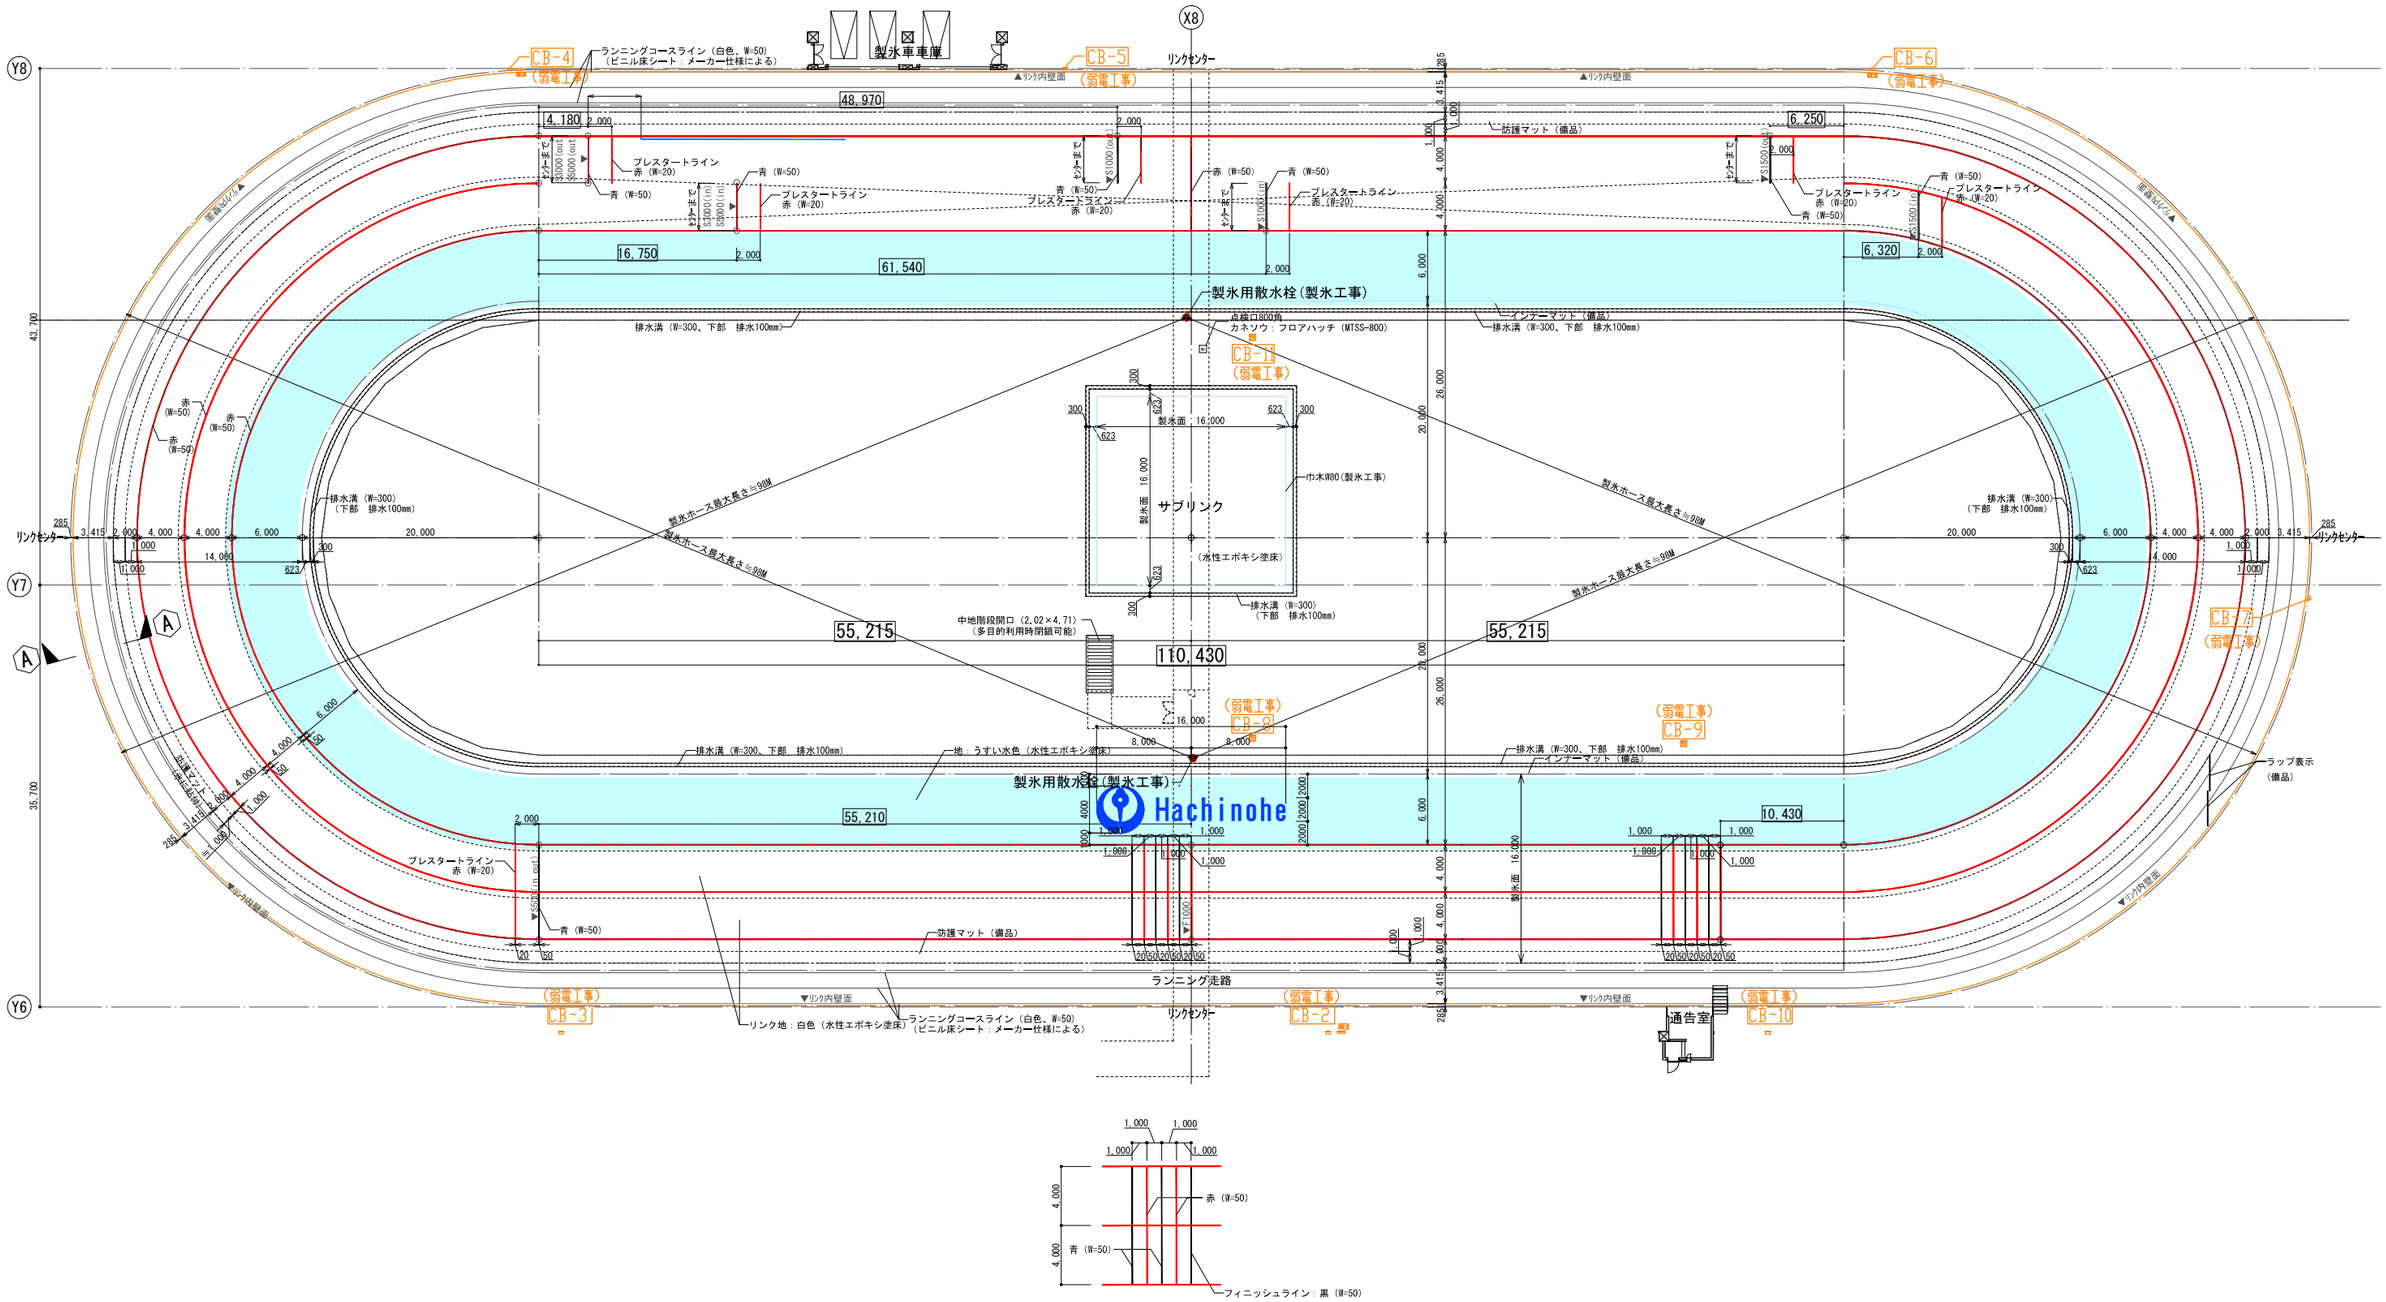

清水建設・穂積建設工業・石上建設 特定建設工事共同企業体	山下設計担当 / 現場代理人 令和元年 6 月 13 日 完成図	特記	八戸市長根屋内スケート場

図面内容	リンク詳細図
縮尺	A1:1/250, A3:1/500
図面番号	1314
枚ノ内	
区分	建築意匠図