八戸都市計画下水道の変更概要

八戸市公共下水道は、昭和31年度に事業着手しており、現在約5,055haを都市計画決定し、約4,647haについて事業計画を策定し整備を行っています。また近年では、令和2年度に八戸市公共下水道基本構想を見直したことに伴い、下水道整備区域の縮小を図りました。

今回の変更は、八戸市公共下水道基本構想の見直しによる汚水の排水区域の変更、雨水管渠計画の見直しによる雨水の排水区域の変更、陸上自衛隊八戸駐屯地施設の排水区域への追加、汚水管渠の表示上の廃止及び終点位置の変更、汚水中継ポンプ場1箇所の追加があり、効率的な下水道整備の促進を図るとともに、公共用水域の水質保全及び生活環境の改善に資することを目的に変更するものであります。

<排水区域の変更>

汚水の排水区域について、八戸市公共下水道基本構想の見直しにより、一部 区域を下水道整備から合併処理浄化槽整備に計画を変更したため、区域の縮小 及び面積の変更を行います。

雨水の排水区域について、管渠計画の見直しにより、排水区域の設定変更及 び面積の変更を行います。

陸上自衛隊八戸駐屯地施設の一部について、公共下水道に接続するため、新たに排水区域(汚水、雨水)に追加します。

上記により、汚水の排水区域を 82ha 縮小し、雨水の排水区域を 58ha 拡大します。

<汚水管渠の変更>

下水道整備区域の縮小に伴い、汚水管渠がもつ下水排除面積 1,000ha 未満の 汚水管渠について、表示上の廃止及び終点位置を変更するものであります。

<その他の施設の変更>

ポンプ場の計画について、汚水管渠の計画の見直しにより、大字根城字西ノ 沢地内に汚水中継ポンプ場1箇所を新たに追加します。

また上記により、根城ポンプ場について、汚水中継ポンプ場を廃止して雨水 ポンプ場のみの計画とし、ポンプ場の名称を根城雨水ポンプ場に変更します。

八戸都市計画下水道の変更 (八戸市決定)

八戸都市計画八戸市公共下水道「2. 排水区域」、「3. 下水管渠」、「4. その他の施設」を次のように変更する。

2. 排水区域

「排水区域は総括図表示のとおり」

(備考) 面積 約5,113ha (うち 処理区域 約4,973ha)

3. 下水管渠

(1) 汚 水 管 渠

	位	置	備考
内訳	起点	終点	備考
中部第3幹線	八戸市江陽五丁目	八戸市小中野三丁目	表示上の廃止に伴う終点位置の変更
中部第15幹線	八戸市江陽二丁目	八戸市江陽一丁目	表示上の廃止に伴う終点位置の変更

「区域は計画図表示のとおり」

4. その他の施設

内訳	位	置	備考
根城西ノ沢汚水中継ポンプ場	八戸市大字根城字西ノ沢		約 900 m²
根城雨水ポンプ場	八戸市根城九丁目		汚水中継ポンプ場の廃止に伴う名称の 変更

「区域は計画図表示のとおり」

理 由

汚水の排水区域について、八戸市公共下水道基本構想の見直しに伴い、区域の縮小及び面積の変更を 行う。

雨水の排水区域について、管渠計画の見直しに伴い、排水区域の設定変更及び面積の変更を行う。 陸上自衛隊八戸駐屯地施設の一部について、汚水処理を行うため新たに排水区域に追加する。

汚水管渠について、八戸市公共下水道基本構想の見直しにより、表示上の廃止に伴う終点位置を変更する。

その他の施設について、汚水管渠計画の見直しにより、大字根城字西ノ沢地内に汚水中継ポンプ場1 箇所を追加する。

根城ポンプ場について、汚水中継ポンプ場を廃止することにより、名称を根城雨水ポンプ場に変更する。

八戸都市計画下水道の変更 (八戸市決定)

新旧対照表

赤書き:変更前

黒書き:変更後

1. 下水道の名称 ""

八戸市公共下水道(東部処理区、馬淵川処理区)

2. 排水区域

「排水区域は総括図表示のとおり」

 5,055
 5,055

 (備考) 面積 約5,113ha
 うち 処理区域 約4,973ha

(参考)		
汚水		3, 600
	単独公共	約 3,602ha
	VI. I N HH N.I.	1, 455
	流域関連	約 1,371ha
		5, 055
	計	約 4,973ha
雨水		3 6 8
	合流区域	約 253ha
		4, 687
	分流区域	約 4,860ha
		5, 055
	計	約 5,113ha

<排水区域内訳>

2. 排水区域

名	称	面積	備	考
			# 東部処理区 " (分流式一部合	流 式)
			≪ 汚 水 ≫	
			# # # # # # # # # # # # # # # # # # #	196 約192 ha
			" " 白 銀 地 区 (分流) " "	291 約310 ha 125
			館 鼻 地 区 (分流)	約 1 2 9 h a 1 0 6
			湊 第 一 地 区 (分流) "	約 1 0 4 h a 1 6 7
			湊 第 二 地 区 (分流) " 新井田第一地区 (分流)	約 166 ha " 約 58 ha
			新井田第二地区 (分流)	約 2 6 2 h a
八戸市公共	卡下水道	5, 055 約5, 113ha	" " 大 久 保 地 区 (分流)	140 約124 ha
			" " 旭ヶ丘地区(分流) " "	" 約 38 ha "
			小 中 野 地 区 (合流) " "	が 53 h a "
			三八城地区(合流)"	約 72 ha 128
			長 者 地 区 (合流) " (合流)	約 1 2 6 h a "
				約 1 1 5 h a <mark>"</mark>
			沼 館 地 区 (分流) " "	約 137 ha "
			城 下 地 区 (分流) " "	約 1 1 8 h a "
			売 市 第 一 地 区 (分流) ""	約 57 h a "
			売市第二地区(分流)	約 72 ha
			n n	約 1 3 2 h a
			根城第二地区 (分流)	約 25 ha

名 称	面積	備	考
		п п	
		根城第三地区(分流)	約 56 ha "
		沢 里 地 区 (分流)	約 37 h a
		" " 田 面 木 地 区 (分流)	<mark>"</mark> 約 1 4 5 h a
		" " 小中野北地区 (分流)	" 約 77 h a
		II II	1 4 0
		類 家 北 地 区 (分流) " "	
		類家中央地区(分流)	約 113 ha
		# # # # # # # # # # # # # # # # # # #	
		" " 是 川 地 区 (分流)	" 約 51 ha
		n n	<i>II</i>
		新都市地区(分流)	約 3 3 2 h a
// 八戸市公共下水道	5, 055 約5, 113ha	計	<mark>3,600</mark> 約3,602 ha
		《雨水》	
		ıı	IJ
		八 戸 港 第 一 排 水 区	n/31 ha
			" 約 76 h a
		n	<i>II</i>
		八 戸 港 第 三 排 水 区	約 62 ha "
		八戸港第四排水区	約 4 2 3 h a "
		八 戸 港 第 五 排 水 区	約 79 ha
		" 八 戸 港 第 六 排 水 区	<mark>"</mark> 約 54 h a
		" 八 戸 港 第 七 排 水 区	" 約 20 ha
		,,,	<i>II</i>
		八戸港第八排水区	約 64 ha "
		八戸港第九排水区	約 24 h a

名	称	面積	備	考
			// // // // // // // // // // // // //	" 約 16 ha
			" 八 戸 港 第 十 一 排 水 区	" 約 23 ha
			n .	II .
			新井田川右岸第一排水区 "	約 18 ha "
			新井田川右岸第二排水区	約 56 ha
			" 新井田川右岸第三排水区	" 約 15 ha
			n .	II .
			新井田川右岸第四排水区	約 37 ha "
			新井田川右岸第五排水区	約 19 ha
			" 新井田川右岸第六排水区	" 約 1 9 9 h a
			n,	II.
			新井田川右岸第七排水区	約 47 ha "
			新井田川右岸第八排水区	約 105 ha
				" 約 15 ha
" " 京まハ		5, 055		<i>"</i>
八戸市公	共「水坦	約5, 113ha 	新井田川右岸第十排水区 "	約 51 ha "
			新井田川左岸第一排水区	約 71 ha
				151 約152 ha
				// 1 0 7 la -
			新井田川左岸第三排水区 "	約 107 ha 1 <mark>50</mark>
			新井田川左岸第四排水区	約 1 5 4 h a
				9 <mark>3</mark> 約101 ha
				2 9
			新井田川左岸第六排水区 "	約 20 ha <mark>2</mark> 3
			新井田川左岸第七排水区	約 21 ha
			" 新井田川左岸第八排水区	<mark>"</mark> 約 11 ha
			n .	II .
			小 中 野 排 水 区(合 流) "	約 53 ha "
			三八城排水区(合流)	約 72 ha
				" 約 1 2 8 h a
			" (合流)	II .
			糠塚排水区 (分流)	約 1 1 5 h a

名	东 i	面積	備	考
			И	II .
			土橋川左岸第一排水区	約 30 ha
			" 土 橋 川 左 岸 第 二 排 水 区	" 約 73 ha
				"
			土橋川左岸第三排水区	約 18 ha
				// 0.5 h -
			土橋川左岸第四排水区	約 85 ha <mark>58</mark>
			土橋川右岸第一排水区	約 39 h a
			H	4 0
			土橋川右岸第二排水区	約 59 h a
			" 馬淵川右岸第一排水区	<mark>357</mark> 約360 ha
			// // // // // // // // // // // // //	"у о о о п и
			馬淵川右岸第二排水区	約 24 ha
				// */
			馬 淵 川 右 岸 第 三 排 水 区 "	約 42 ha "
			馬淵川右岸第四排水区	約 77 h a
			n .	II .
		5, 055 約5, 113ha	馬淵川右岸第五排水区	約 7 h a
// 八戸市公共下水	 		" 馬淵川右岸第六排水区	" 約 60 h a
			"	II U
			馬淵川右岸第七排水区	約 19 ha
			" 医测川大 <u>巴</u> 第八排 * 区	# 2.7 h o
			馬淵川右岸第八排水区"	約 37 ha "
			坂 牛 川 第 一 排 水 区	約 23 ha
			"	5
			坂 牛 川 第 二 排 水 区 "	約 20 ha
				" 約 86 ha
			n .	2 9
			坂 牛 川 第 四 排 水 区	約 14 ha
			<mark>"</mark> 坂 牛 川 第 五 排 水 区	" 約 78 h a
			烈 干 川 易 並 脐 水 区 "	1 5
			工 業 港 排 水 区	約 12 ha
			= 1	3, 600
			計	約3,602 ha

# 馬淵川処理区 (分流式) 《 汚水》 八 戸 第 一 処理 分 区 約 55 h a 八 戸 第 二 処理 分 区 約 11 h a 25 ハ 戸 第 二 処理 分 区 約 24 h a 366 八 戸 第 国 処理 分 区 約 38 h a 235 ハ 戸 第 五 処理 分 区 約 234 h a ※ 約 74 h a 八 戸 第 二 処理 分 区 約 74 h a 八 戸 第 二 処理 分 区 約 74 h a 八 戸 第 十 処理 分 区 約 92 h a 八 戸 第 十 処理 分 区 約 15 h a 八 戸 第 十 一 処理 分 区 約 436 h a 八 戸 第 十 二 処理 分 区 約 29 h a 八 戸 第 十 二 处理 分 区 約 29 h a 八 戸 第 十 三 处理 分 区 約 102 h a 八 戸 第 十 三 处理 分 区 約 27 h a 八 戸 第 十 二 处理 分 区 約 10 h a 八 戸 第 十 二 处理 分 区 約 27 h a 八 戸 第 十 二 处理 分 区 約 10 h a 八 戸 第 十 二 处理 分 区 約 10 h a 八 戸 第 十 二 处理 分 区 約 17 4 h a	名	称	面	積	備	考
(分流式) 《						
(分流式) 《						
(** ** ** ** ** ** ** ** ** ** ** ** **)

					≪ 汚 水 ≫	
# 八戸 第七 処 理 分 区 約 9 2 h a					n	
# (人戸第七処理分区 約 92 ha						
八戸市公共下水道 約5,113ha						
パ 戸 第 九 処 理 分 区 約 2 0 h a 4 7 2		T 1. \\				
ハ 戸 第 九 処 理 分 区 約 2 0 h a 47 2	八尸巾公共	下 水 追	約5,11 	3 h a		
 八戸第十一処理分区 約 2 9 h a 八戸第十一処理分区 約 1 0 0 ー h a 一						
パ 戸 第 十 一 処 理 分 区 約 2 9 h a ハ 戸 第 十 二 処 理 分 区 約 1 0 2 h a						
八戸第十一処理分区 約 29 ha 八戸第十二処理分区 約 10 man 一 ha " 八戸第十三処理分区 約 10 man 八戸第十四処理分区 約 27 ha 川門第十五処理分区 約 10 ha 八戸第十六処理分区 約 8 man 一 ha 8 man 八戸第十六処理分区 約 17 4 ha						
一						
パ 戸 第 十 三 処 理 分 区 約 1 0 2 h a 7 0					八戸第十二処理分区	
八 戸 第 十 三 処 理 分 区 約 1 0 2 h a 7 0					- "	
八 戸 第 十 四 処 理 分 区 約 2 7 h a " 八 戸 第 十 五 処 理 分 区 約 1 0 h a 八 戸 第 十 六 処 理 分 区 約 8 2 — h a " 8 7 八 戸 第 十 七 処 理 分 区 約 1 7 4 h a						
#						
八戸第十五処理分区 約 10 ha 八戸第十六処理分区 約 82 一 — ha 87 八戸第十七処理分区 約 174 ha						
一 — ha 87 八戸第十七処理分区 約174 ha						約 10 ha
# 87 八戸第十七処理分区 約174 ha ————————————————————————————————————					八戸第十六処理分区	
八戸第十七処理分区 約174 ha ————————————————————————————————————					" "	
					八戸第十七処理分区	
					-	
						1 455
					計	1, 4 5 5 約 1, 3 7 1 h a

名	称	面	積		考
				≪ 雨 水 ≫	
				// NA /1/ //	
				" 馬 淵 川 左 岸 第 一 排 水 区	" 約 56 h a
				IJ	// J
				馬淵川左岸第二排水区	約 4 2 5 h a "
				馬淵川左岸第三排水区	約 46 ha
				" 馬 淵 川 左 岸 第 四 排 水 区	249 約193 ha
				IJ	4 4
				馬淵川左岸第五排水区	約 100 ha 5
				浅水川右岸第一排水区	約 3 ha
				" 浅 水 川 右 岸 第 二 排 水 区	" 約 7 h a
				II.	2
				浅 水 川 右 岸 第 三 排 水 区 浅 水 川 右 岸 第 四 排 水 区	約 50 ha <mark>30</mark>
				_	約 — ha
				浅水川右岸第五排水区——	4 約 — h a
, ,,,		1	0 5 5	浅水川右岸第六排水区	8
八戸市公	共下水道	約 5 , 	1 1 3 h a	—————————————————————————————————————	約 — ha 4
				_	約 — ha
				" 浅 水 川 左 岸 第 一 排 水 区	" 約 13 ha
				II.	II.
				浅 水 川 左 岸 第 二 排 水 区 "	約 29 ha 1 <mark>0</mark>
				浅水川左岸第三排水区	約 46 ha
				" 浅水川左岸第四排水区	10 約 13 ha
					1 5
				浅水川左岸第五排水区浅水川左岸第六排水区	約 3 ha <mark>23</mark>
					約 — ha
				浅水川左岸第七排水区	3 約 — ha
				浅水川左岸第八排水区	1
				<u> </u>	約 — ha "
				八戸港第十三排水区	約 67 ha
				" 八 戸 港 第 十 四 排 水 区	" 約 57 ha
				" 八 戸 港 第 十 五 排 水 区	# 1.4 b o
				八厂伧乐丨丑烁小区	約 14 ha

名称	面積	備	考
		n	ıı .
		五戸川右岸第一排水区	約 31 ha
			// 約 16 ha
		n	IJ
		五戸川右岸第三排水区	約 3 ha
			<mark>96</mark> 約132 ha
			7 5
		五戸川右岸第五排水区	約 95 ha
			" 約 36 h a
			"у 50 на "
		五戸川左岸第二排水区	約 21 ha
	5, 055		<i>II</i>
八戸市公共下水道	約5,113ha	五戸川左岸第三排水区	約 10 ha "
		五戸川左岸第四排水区	
			1, 455
		計 	約1,511 ha
			-
			- 0
		合計	5, 055 約5, 113 ha
			, o , i i o ii a
		うち東部処理区	3,600 約3,602 ha
		75 米丽茂桂色	1, 455
		馬淵川処理区	
		,	·

3. 下水管渠

(1) 汚 水 管 渠

	ık	1			訳					位								ĺ	置			備		考	
	内	ין		Ì	可人				起			点					終			点		1/11		4	
			IJ							IJ								"							
中	部	第	;	1	幹	線	八	戸	市	江	陽	三	丁	目	八	戸	市	新	湊 .	三丁	目				
			IJ							IJ					八	戸	市	青	葉 .	二丁	目	表示上の原	隆止に	1伴う終	
中	部	第	;	3	幹	線	八	戸	市	江	陽	五.	丁	目	八	戸i	市力	小 中	野	三丁	目	点位置の変	を更		
			IJ							IJ					八	戸	市	城	下.	二丁	目	表示上の原	を止に	1伴う終	
中	部	第	1	5	幹	線	八	戸	市	江	陽		丁	目	八	戸	市	江	陽	一丁	目	点位置の変	医更		
			IJ							IJ								IJ							
東	部終	末夕	匹 理	退場	放流	泛渠	八	戸市	大	字河	了原	木=	字海	岸	八	戸	市	江	陽	三丁	目				

「区域は計画図表示のとおり」

(2)雨水管渠

(2)雨水管柴			
内訳	位	置	備考
1 1	起点	終点	ип - 3
<i>II</i>	n.	n,	
八 戸 港 第 4 · 1 幹 線	八戸市築港街第一ふ頭	八戸市白銀三丁目	
II .	II.	11	
新井田川右岸第6・1幹線	八戸市新井田西一丁目	八戸市新井田西一丁目	
II .	II.	"	
長 者 放 流 渠	八戸市諏訪一丁目	八戸市柏崎三丁目	
II .	II .	n.	
小中野雨水ポンプ場放流渠	八戸市江陽四丁目	八戸市江陽四丁目	
II .	JJ	"	
湊雨水ポンプ場放流渠	八戸市大字湊町字下河原	八戸市大字湊町字下河原	
IJ,	II.	n.	
類家雨水ポンプ場放流渠	八戸市諏訪一丁目	八戸市諏訪一丁目	
IJ,	JJ	n.	
類家南雨水ポンプ場放流渠	八戸市類家五丁目	八戸市類家五丁目	
IJ.	JJ	n.	
新井田西雨水ポンプ場放流渠	八戸市新井田西一丁目	八戸市新井田西一丁目	
IJ.	JJ	n.	
沼館雨水ポンプ場放流渠	八戸市沼館三丁目	八戸市沼館三丁目	
IJ.	JJ	n.	
根城ポンプ場放流渠	八戸市大字根城ヌタゴ	八戸市根城九丁目	
II .	JJ	"	
田面木雨水ポンプ場放流渠	八戸市大字田面木字中明戸	八戸市大字田面木字中明戸	
II .	JJ	"	
東調整池放流渠	八戸市東白山台四丁目	八戸市東白山台四丁目	
IJ.	JJ	<i>"</i>	
八太郎雨水ポンプ場放流渠	八戸市大字河原木字浜名谷地	八戸市八太郎六丁目	
IJ.	JJ	<i>"</i>	
下長雨水ポンプ場放流渠	八戸市大字河原木字蝉河原	八戸市下長七丁目	
ı,	,,,	, , , , , , , , , , , , , , , , , , ,	
長苗代雨水ポンプ場放流渠	八戸市大字石堂字中河原	八戸市長苗代四丁目	

r to	∃u	位	•	置	登	/ 些	考
内	訳	起	点	終	点	備	与
"		<i>II</i>		<u>"</u>			
長苗代蟇河原雨水ポンプ場放流渠		八戸市大字長苗代字蟇河原		八戸市大字長苗代字蟇河原			
n,		"		n.			
尻内雨水ポンプ場放流渠		八戸市大字尻内町字尻内河原		八戸市大字尻内	內町字尻内河原		
JJ		n.		T)	,		
尻内下川原雨水ポンプ場放流渠		八戸市大字尻内町字下川原		八戸市大字尻内町字下川原			
II II			T)	1			
市川雨水ポンプ場放流渠		八戸市大字市川町字下揚		八戸市大字市川町字下揚			

[「]区域は計画図表示のとおり」

4. その他の施設

	Г			
内訳	位	置	備考	
II .	II.		IJ	
館鼻汚水中継ポンプ場	八戸市新湊三丁目	約	2, 900	m^2
II.	II .		IJ	
新井田西汚水中継ポンプ場	八戸市新井田西一丁目	約	6 0 0	m^2
II .	II .		II.	
鮫汚水中継ポンプ場	八戸市大字白銀町字昭和町	約	8 2 0	m^2
II .	<i>II</i>		IJ	
新都市第1汚水中継ポンプ場	八戸市西白山台一丁目	約	1, 200	m^2
II .	II .		II .	
新都市第2汚水中継ポンプ場	八戸市北白山台五丁目	約	4 1 0	m^2
II .	II .		<i>II</i>	
新都市第3汚水中継ポンプ場	八戸市北白山台二丁目	約	8 6 0	m^2
II .	II .		II .	
小中野雨水ポンプ場	八戸市江陽四丁目	約	3,800	m²
II .	II .		II .	
湊雨水ポンプ場	八戸市大字湊町字下河原	約	5 0 0	m²
II .	II .		II.	
類家雨水ポンプ場	八戸市諏訪一丁目	約	4, 500	m²
II .	II .		IJ	
新井田西雨水ポンプ場	八戸市新井田西一丁目	約	2,600	m²
_	_		-	
根城西ノ沢汚水中継ポンプ場	八戸市大字根城字西ノ沢	約	900	m²
II .	II.		II.	
沼館雨水ポンプ場	八戸市沼館三丁目	約	13,100	m²
II .	II .		II.	
田面木雨水ポンプ場	八戸市大字田面木字中明戸	約	3, 000	m²
II .	II .		IJ	
類家南雨水ポンプ場	八戸市類家五丁目	約	5, 000	m²
根城ポンプ場	II .		II	
根城雨水ポンプ場	八戸市根城九丁目	約	3, 700	m²

内 訳	位置	備考
n .	n .	n .
八太郎雨水ポンプ場	八戸市八太郎六丁目	約 3,700 m²
II .	II	II.
下長雨水ポンプ場	八戸市下長七丁目	約 5,300 m²
II .	II	II.
長苗代雨水ポンプ場	八戸市長苗代四丁目	約 4,000 m²
II .	II .	II.
長苗代蟇河原雨水ポンプ場	八戸市大字長苗代字蟇河原	約 5,100 m²
II .	II.	II.
尻内雨水ポンプ場	八戸市大字尻内町字尻内河原	約 3,000 m²
n n	II.	ıı,
尻内下川原雨水ポンプ場	八戸市大字尻内町字下川原	約 3,100 m²
n n	ıı	n,
市川雨水ポンプ場	八戸市大字市川町字下揚	約 4,900 m²
II .	II .	n,
東部終末処理場	八戸市江陽三丁目	約 144,300 m²
II .	II	II.
東調整池	八戸市東白山台四丁目	約 39,000 m²

[「]区域は計画図表示のとおり」

決定(変更)年月日	告 示	番 号	決 定 (変 更) 内 容		
昭和33年 2月22日	建設省告示	第 242号	排水施設計画		
			(1号工業地帯排水路 排水区域 A=71.9ha W=1.2m		
			L=1,790m)		
昭和33年 2月22日	建設省告示	第 251号	下水道決定(小中野排水区 面積 A=63.21ha)		
昭和34年 3月31日	建設省告示	第 788号	排水施設変更		
			(2号柏崎長者地区排水路追加排水区域 A=405.972ha)		
			(幹線 W=1.9m L=2,030m 支線 W=1.3m L=1,260m)		
昭和35年 3月23日	建設省告示	第 641号	下水道変更		
			(小中野排水区変更 管渠 L=14,317m 吐口・ポンプ		
			場変更)		
昭和37年 3月 1日	建設省告示	第 375号	排水施設を都市下水路に名称変更		
			(3号白銀都市下水路追加 排水区域 A=1,533ha)		
			(幹線 W=2.6~4.2m L=716m 支線 W=1.5~1.9m		
	74 - 19 415 41 - A	<i>t</i>	L=72.7m)		
昭和39年 8月12日	建設省告示	第2121号	都市下水路変更		
			(2号柏崎長者地区排水路変更 排水区域 A=405.9ha)		
III Too be a to to to to	74 11. / N / L - 1	## 01 0 F F	(幹線 W=1.9~0.6m L=2,267m 支線 W=1.3m L=1,260m)		
昭和39年11月14日	建設省告示	第3185号	都市下水路を下水道に名称変更 (4号下水道(根城排水区、白山都市下水路)追加)		
			(排水区域 A=1,396.7ha W=3.0~2.4m L=2,920m)		
昭和40年 7月17日	建設省告示	第1895号	下水道変更		
			(排水区域 A=288.1ha W=3.3~0.45m L=13,520m)		
			(2号下水道変更 吐口変更 排水区域 A=273.7ha		
			W=1.3m L=830m)		
昭和40年 7月17日	建設省告示	第1896号	下水道変更		
			(3号下水道(白銀都市下水路)変更 幹線 W=1.0~3.3		
			L=1,490m)		
昭和43年 3月13日	建設省告示	第 307号	下水道変更		
			(4号下水道(白山都市下水路)変更 吐口変更)		
			(排水区域 A=1,257.8ha 幹線 W=3.3∼3.0m L=2,920m)		
昭和44年 3月29日	建設省告示	第 780号	下水道変更		
			(5号下水道(松山都市下水路)追加)		
			(排水区域 A=329.0ha 幹線 W=2.0~1.2m L=1,760m)		
昭和44年 3月31日	建設省告示	第 905号	下水道変更		
			(4号下水道(白山都市下水路)変更 幹線 W=3.3~3.0m		
	- t v	r.r.	L=3, 160m)		
昭和44年 5月16日	建設省告示	第1999号	下水道変更		
			(1号下水道変更 ポンプ場・吐口変更)		
			(排水区域 A=373.5ha W=3.6∼0.45 L=17,050m)		

	ī			NO. Z
決定(変更)年月日	告 示	番	号	決 定 (変更) 内容
昭和46年 3月26日	八戸市告示	第	11号	下水道変更
				(1号及び2号下水道をまとめ第1号下水道(公共下水
				道)とする)
				(排水区域 A=2,674ha 幹線 W=3.6~0.3m L=22,660m)
				(ポンプ場4ヶ所 吐口及び放流渠 処理施設(東部終
				末処理場)A=144, 320 ㎡)
昭和47年 5月31日	八戸市告示	第	48号	下水道変更
				(4号下水道(白山都市下水路)変更)
				(排水区域 A=1,257.8ha W=3.3~3.0m L=3,120m)
昭和48年 2月21日	八戸市告示	第	1号	下水道変更
				(河原木都市下水路追加 排水区域 A=846.0ha)
				(幹線 W=6.0~2.5m L=3,300m 支線 W=4.2~1.8m
				L=6, 110m)
昭和48年10月 2日	八戸市告示	第	53号	下水道変更
				(公共下水道変更 ポンプ場10ヶ所 処理施設(東部
				終末処理場)A=144,320㎡)
				(排水区域 A=2,658ha 汚水 W=3.0~0.3m L=56,450m
				雨水 W=3.7~1.0m L=33,220m)
				(松山都市下水路変更 排水区域 A=679ha 吐口変更
				幹線 W=2.0~1.6m L=3,580m 枝線 W=1.2m L=200m)
				(白銀都市下水路変更 排水区域 A=1,165ha 吐口変
				更 W=3.2~1.7m L=2,600m)
昭和49年 6月18日	八戸市告示	第	34号	下水道変更(松山都市下水路変更 幹線 L=3,540m)
昭和53年 3月 3日	八戸市告示	第	18号	下水道変更
				(中居林都市下水路追加 排水区域 A=115ha W=1.9~
				1.7 L=1,860m 吐口)
昭和53年11月 1日	八戸市告示	第	126号	下水道変更
				(白銀都市下水路変更 吐口変更)
				(幹線 W=5.0~1.7m L=2,600m 枝線 W=2.0~1.8m
				L=1,740m)
昭和56年11月14日	八戸市告示	第	946号	流域下水道決定
				(馬淵川流域下水道決定 排水区域 A=1,667ha 幹線
				W=1.8∼0.2m L=27,370m)
				(ポンプ場6ヶ所 処理施設(馬淵川浄化センター)
				A=103, 000 m ²)
昭和57年11月17日	八戸市告示	第	123号	下水道変更
				(白銀都市下水路変更 幹線 W=5.0~1.7m L=2,580m
				1 号枝線 W=2.0~1.8m L=1,720m 2 号枝線 W=1.9~
				1.6m L=1,370m)
昭和58年12月12日	八戸市告示	第	127号	下水道変更
				(根城都市下水路追加 排水区域 A=75ha W=1.8~1.7m
				L=1,060m 吐口)
				•


_	1		NU. 3
決定(変更)年月日	告 示	番 号	決 定 (変 更) 内 容
昭和59年11月13日	青森県告示	第 846	号 流域下水道変更
			(馬淵川流域下水道変更 幹線W=1.7~0.2m L=26.990m)
			(ポンプ場面積変更(4ヶ所)、処理施設(馬淵川浄化セ
			ンター)A=81, 300 m²)
昭和61年 3月17日	八戸市告示	第 22	号 下水道変更
			(八戸市公共下水道変更 排水区域 A=4,757ha)
昭和61年 3月17日	八戸市告示	第 23	号 下水道変更 (松山都市下水路変更 幹線 L=4,740m)
昭和62年 7月 7日	八戸市告示	第 106	号 下水道変更(白山都市下水路変更 幹線 L=5,350m)
昭和63年10月22日	八戸市告示	第 127	号 下水道変更
			(田面木都市下水路追加 排水区域 A=85ha W=2.0~
			1.3m L=1,530m 吐口)
平成元年 3月 3日	八戸市告示	第 31	号 下水道変更
			(八戸市公共下水道変更 貯留施設(東調整池)及び幹
			線管渠ルートの一部変更)
平成 2年 3月12日	八戸市告示	第 35	号 下水道変更
			(八戸市公共下水道変更 中部第1幹線(新井田川横
			断)ルート変更)
平成 3年 9月18日	八戸市告示	第 145	号 下水道変更
			(八戸市公共下水道 ポンプ場追加(2ヶ所), 面積変
			更(4ヶ所), 廃止(1ヶ所))
			(排水区域 A=4,804ha 汚水 W=3.0~0.3m L=48,710m
			雨水 W=6.0~0.7m L=17,860m)
			(白銀、河原木、松山、中居林、根城の5都市下水路
			を公共下水道に変更)
			(白山都市下水路を廃止)
平成 4年 3月 9日	八戸市告示	第 46	号 下水道変更
		-	(八戸市公共下水道変更 八戸港第4・1幹線及び
			4 · 2 幹線ルート変更)
平成 4年 3月25日	青森県告示	第 207	号 流域下水道変更
			(馬淵川流域下水道変更 排水区域 A=1,858ha 幹線
			$W=1.5\sim0.2 \text{m } L=27,150 \text{m}$
			(ポンプ場面積変更(3ヶ所) 位置変更(1ヶ所))
平成 6年 4月11日	八戸市告示	第 107	
		• •	(八戸市公共下水道変更 新井田川左岸第3幹線及び
			類家南ポンプ場放流渠のルート変更)
平成 6年11月30日	八戸市告示	第 228	号 下水道変更
			(八戸市公共下水道変更東部第5幹線他のルート変更)
			(排水区域 A=4,824ha 汚水 W=7.0~0.3m L=48,380m
			雨水 W=7.4~0.7m L=17,460m)
平成 7年 12月18日	八戸市告示	第 199	号 下水道変更
			(八戸市公共下水道変更 東部第1幹線ルート変更)
			(排水区域 A=4,824ha 汚水 W=7.0~0.3m L=48,380m)


決定(変更)年月日	告 示	番	号	決 定 (変更) 内容
平成10年 3月 9日	八戸市告示	第	36号	下水道変更 (八戸市公共下水道変更 新井田川右岸第6・1幹線 のルート及び吐口断面変更) (鮫汚水中継ポンプ場位置変更) (新井田排水ポンプ場放流渠のルート及び断面変更) (管渠表示上の廃止及び整理) (排水区域 A=4,870ha 汚水 W=3.0~1.0m L=8,980m 雨水 W=6.0~4.0m L=1,130m)
平成11年11月 8日	八戸市告示	第	217号	下水道変更 (八戸市公共下水道変更 排水区域 A=4,957ha)
平成20年 7月28日	八戸市告示	第	211号	下水道変更 (八戸市公共下水道変更 排水区域 A=4,986ha) (尻内第1ポンプ場(汚水・雨水併用)の汚水ポンプ場 を廃止、位置変更)
平成22年 9月17日	八戸市告示	第	268号	下水道変更 (八戸市公共下水道変更 排水区域 A=5,041ha) (ポンプ場及びポンプ場放流渠の名称変更)
平成25年 3月 7日	八戸市告示	第	42号	下水道変更 (尻内雨水ポンプ場放流渠の延長変更 5.6k+106m) (尻内雨水ポンプ場の敷地面積変更 3,000m²)
平成29年 7月19日	八戸市告示	第	293号	下水道変更 (八戸市公共下水道変更 排水区域 A=5,055ha) (汚水管渠の表示上の廃止及び幹線表示の変更) (雨水管渠の小中野雨水ポンプ場放流渠の位置の変更)

都市計画の策定の経緯の概要

八戸都市計画下水道の変更 (八戸市決定)

事 項	時 期	備考
県への事前協議	令和3年 7月8日	
(説明会の広報等による周知)	令和3年 9月20日	八戸市広報「広報はちのへ」 10月号掲載
説明会	令和3年10月14日	1 0 / 1 / 1 / 1 / 1 / 1 / 1
計画案の縦覧	令和3年 10月15日から 令和3年 10月28日 (2週間)	
八戸市都市計画審議会	令和3年11月11日	
知事への協議	令和3年11月17日	
決定告示	令和3年11月30日	八戸市告示第 371 号

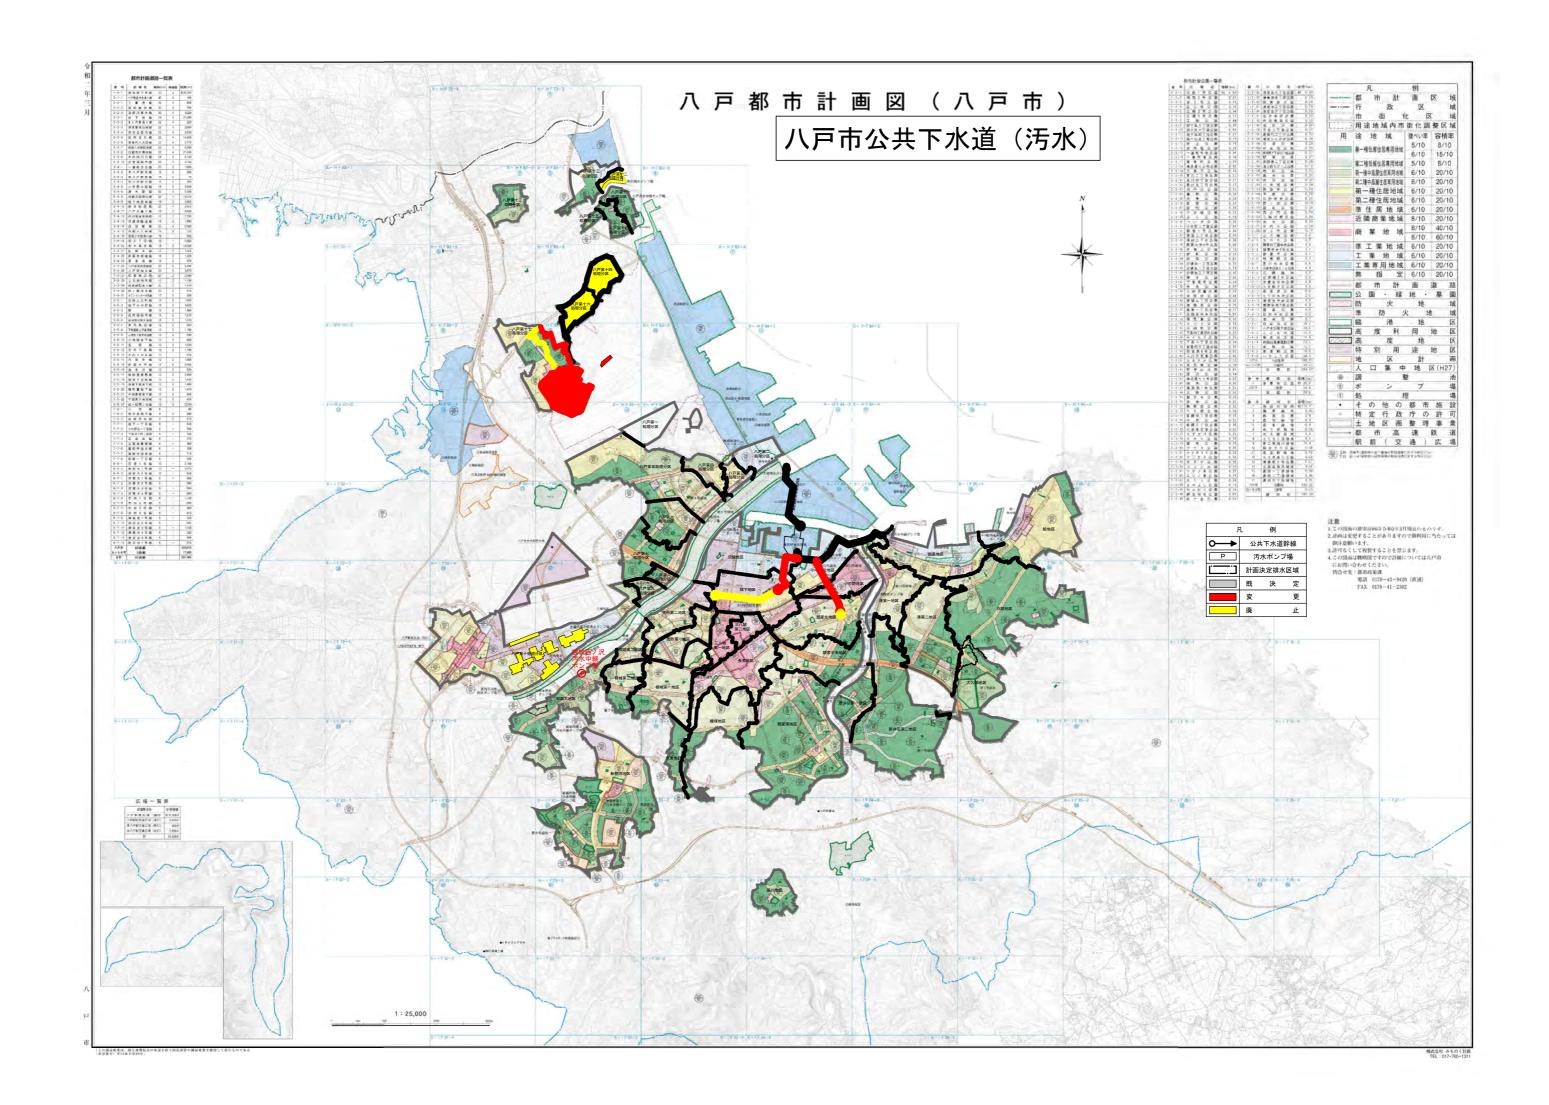


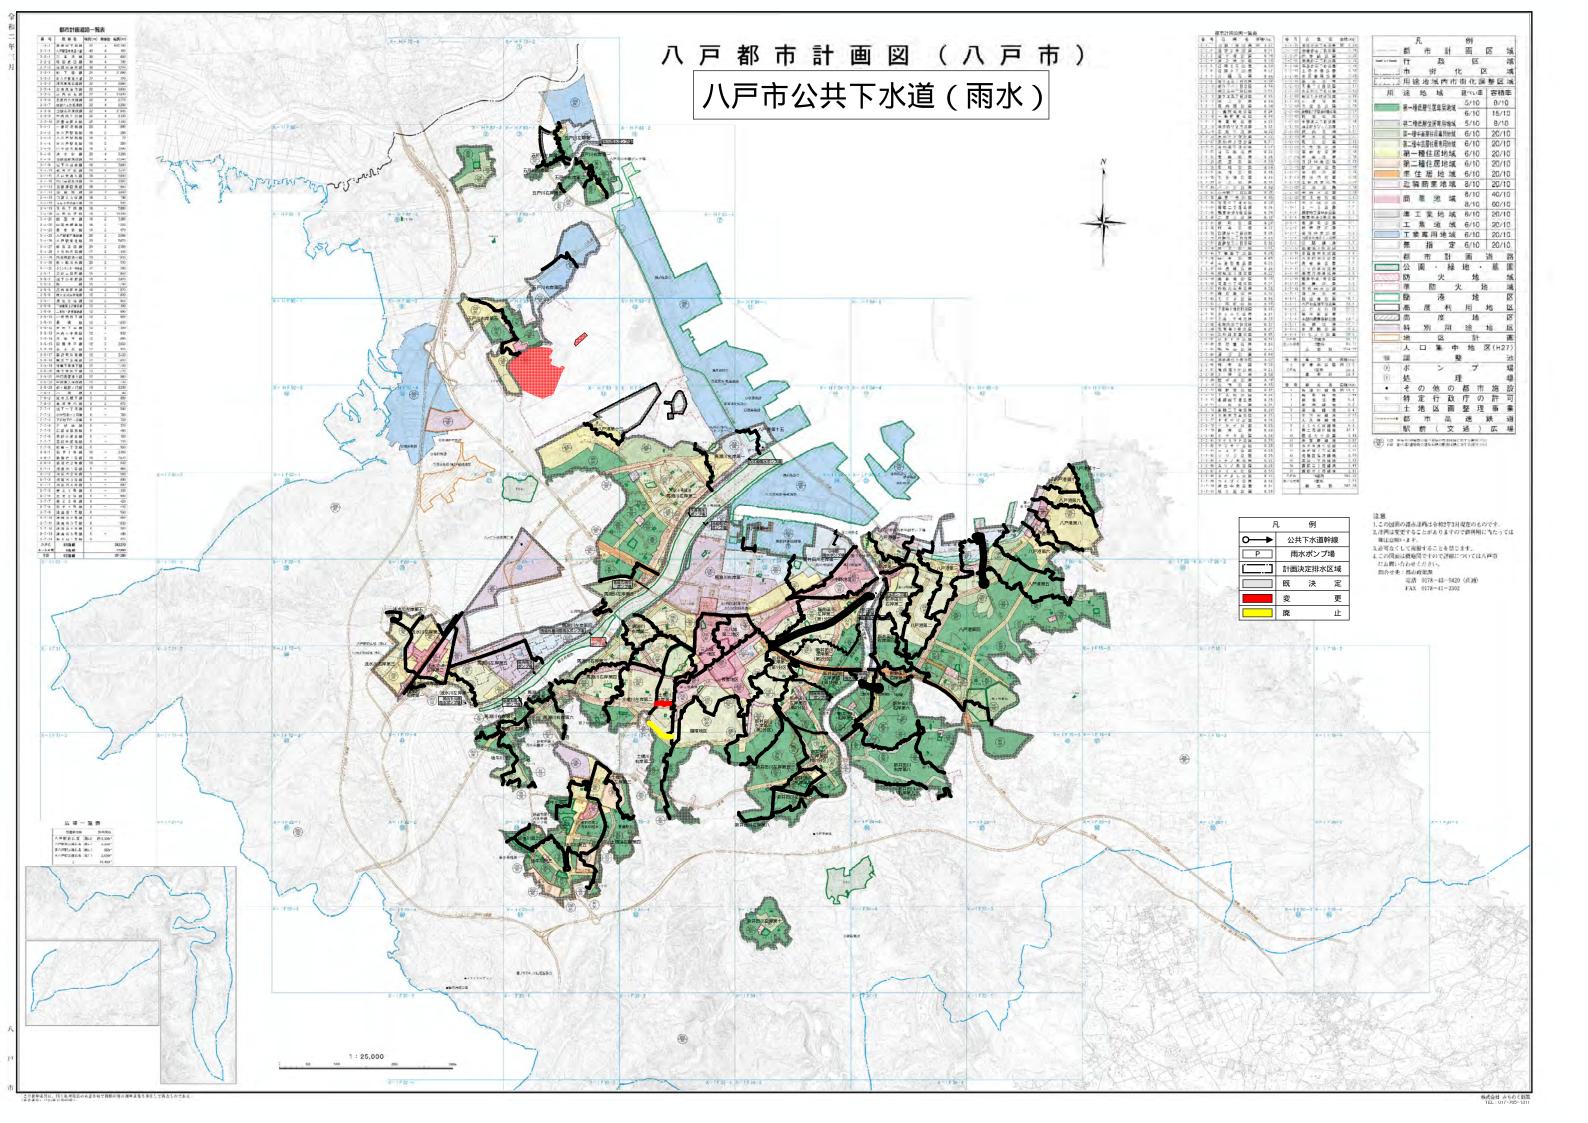

1:2,500国土基本図 38 X — I F 1 3 — 1 65


八戸都市計画図



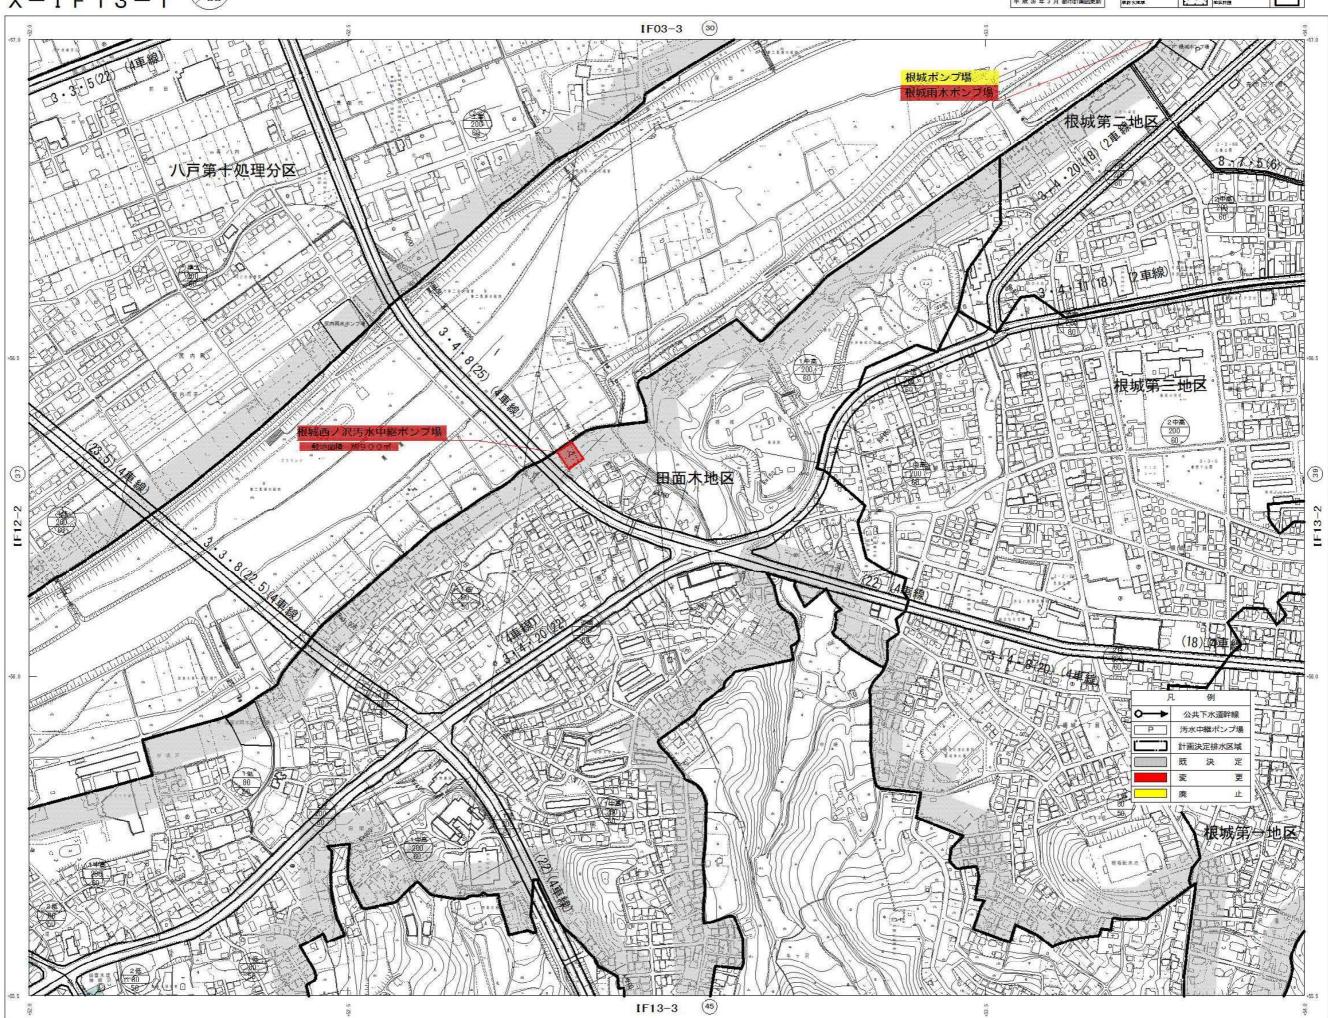


1:2,500国土基本図 X-IF13-1 (65)

八戸都市計画図

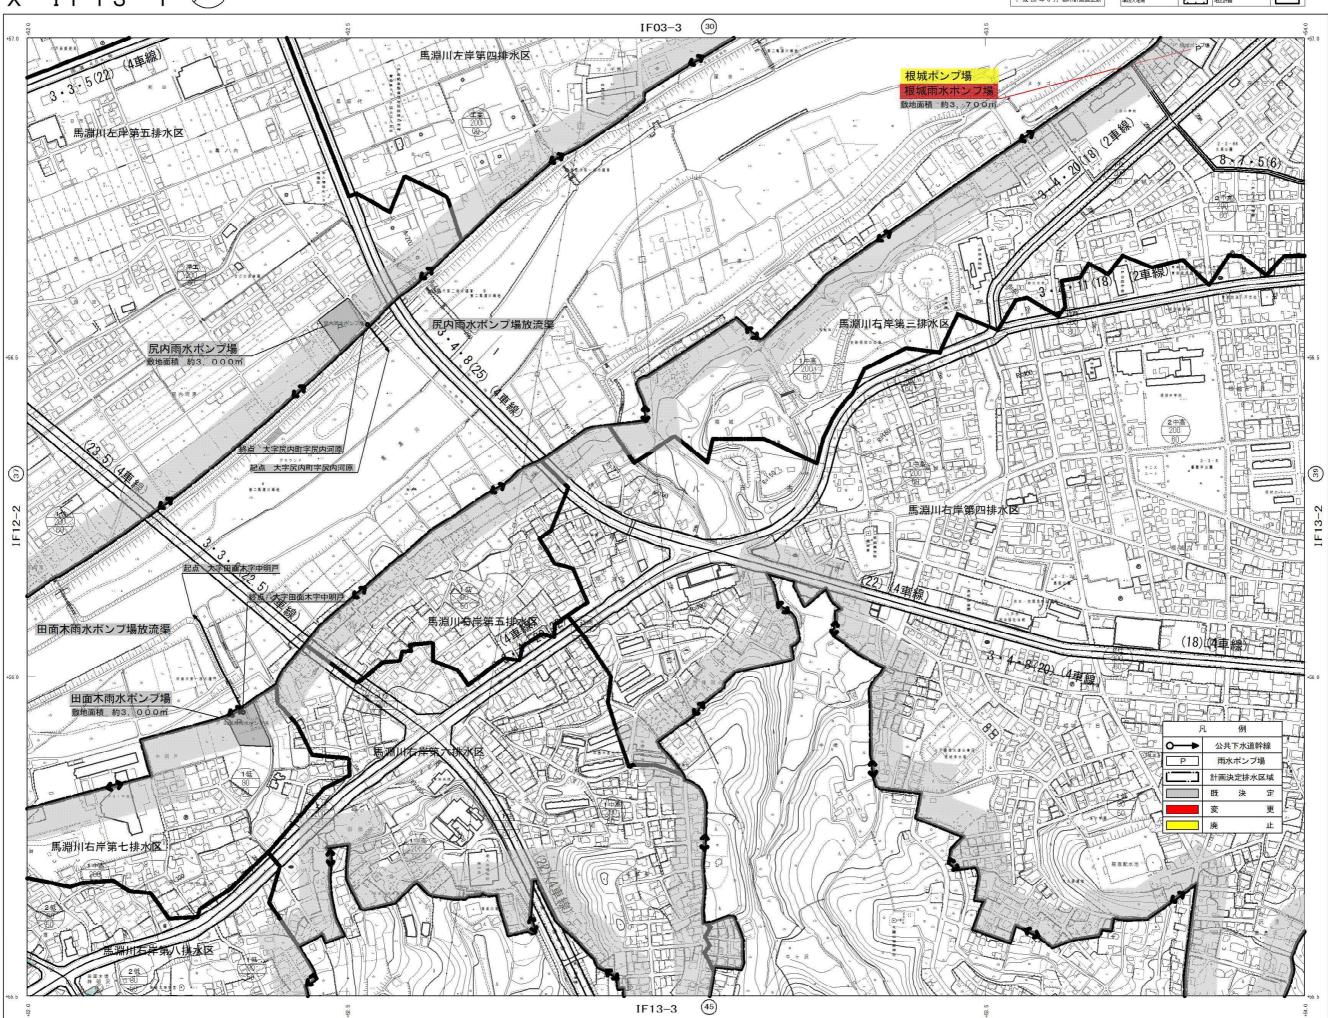

1:2,500国土基本図 X-IF04-3

八戸都市計画図

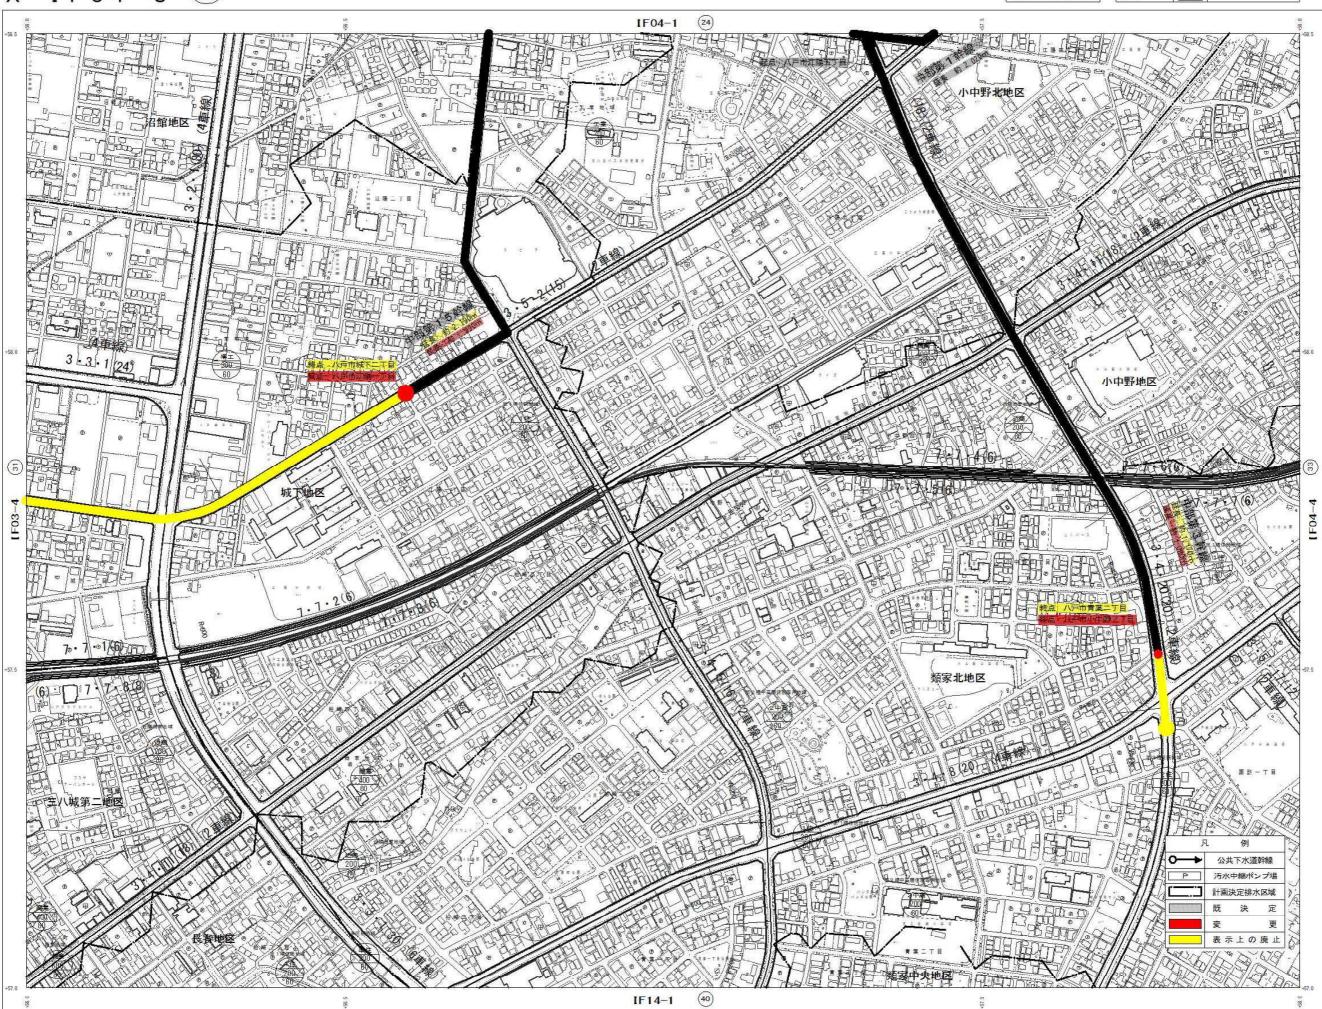

「この創量成果は、国土地理党長の承認を得て同院所管の創量成果を使用して 得たものである。 (承認番号) 平24 東公 第96号」 1:2,500国土基本図 X-IF03-4

八戸都市計画図

| 図 | 歴 | 特別用途性区 | 第2を区 | 日本の 2 年 11月 | 議念空中写真 | 平成 20 年 11月 | 現地 調査 | 工成 24 年 9 月 都市計画図作成 | 平成 31 年 3 月 都市計画図所 | 平成 31 年 3 月 都市計画図所 | 平成 31 年 3 月 都市計画図所

