教育委員会定例会資料
平成２７年１１月２５日
学　校　教　育　課

自動車破損事故報告及び損害賠償額の決定について

１　**発 生 日 時**　　平成 27 年 10 月 13 日（火）午後 2 時～3 時頃

２　**発 生 場 所**　　八戸市立桔梗野小学校校舎裏

３　**事故の概要**　　小学校校舎裏において、臨時技能主事が草刈機で草刈をしていたところ、小石が飛んで隣の家に止まっていた軽自動車に当たり、自動車の後ろのガラス窓を破損した。

４　**損害賠償額**　　84,618 円
（全国市長会学校災害賠償補償保険より同額給付）

５　**専決処分月日**　　平成 27 年 11 月 13 日（金）処分第 30 号

６　**示談成立月日**　　平成 27 年 11 月 13 日（金）

教育委員会定例会
平成27年11月25日
社会教育課

白山台公民館における旭化成建材による杭工事のデータ流用について

八戸市が独立行政法人都市再生機構（以下「ＵＲ都市機構」）の立替施行制度を利用して整備を委託した白山台公民館の建設に際し、旭化成建材株式会社が施工した杭工事のデータに流用したと考えられる事案がありましたので、報告します。

１．データ流用判明の経緯

10月21日　ＵＲ都市機構北東北統括営業事務所八戸事務所から、旭化成建材が杭工事に関わった3,040件に白山台公民館が含まれている旨の連絡があった。

10月22日　施設の不具合の確認を白山台公民館長に依頼したところ、建物の傾き等の不具合はないとの報告であった。

10月23日　社会教育課担当者が白山台公民館の杭工事データを確認したところ、施工した杭３５箇所のうち３箇所について同じデータを使用している可能性があることが分かったことから、建築住宅課担当者に相談すると共に、白山台公民館建設に係るその他関係資料の収集を行った。

10月26日　杭工事データに係る疑義について、建築住宅課に確認を依頼した。

10月27日　建築住宅課担当者が杭工事データを確認したところ、杭３箇所についてデータを流用している疑いが強まったので、建築住宅課で白山台公民館建設工事の元請業者である株式会社田名部組の担当者を呼び、旭化成建材への事実確認を要請した。

10月30日　ＵＲ都市機構本社技術コスト管理部から、白山台公民館の杭工事に関し、旭化成建材がデータ流用をしたことを認めたとの連絡があった。
建築住宅課担当者及び社会教育課担当者が、白山台公民館施設を現地確認し、傾斜や有害な亀裂等の不具合が認められないことを確認した。
国土交通省住宅局建築指導課建築安全調査室に、上記施設に関し杭工事データに流用したと考えられる事案があった旨を報告した。

11月2日　旭化成建材仙台支店担当者が来庁し、同社が提出した施工報告書において、各杭のデータは正確に記録されていたものの、担当者が報告書作成時に杭工事データの転記を２箇所誤ったこと、及び別な１箇所の杭の電流記録にも転記ミスがあった旨の説明があり、訂正した記録データの提出を受けた。
また、同日15時、市庁記者クラブ室において、記者発表を行った。

11月4日　ＵＲ都市機構担当者と打ち合わせし、データ流用があった杭の安全性及び杭工事時のコンクリート注入量についての確認とこれらの結果報告を依頼した。

11月18日　ＵＲ都市機構から確認結果の中間報告があった。
１　杭工事データについては報告書の誤りが認められたものの、本来の記録が全部揃っていること、またデータ保存の記録から見てデータ流用は認められなかった。
２　杭工事時のコンクリート注入量記録の流用も認められなかった。
３　現地調査により、建物に不具合が認められないことを確認した。
４　杭工事は、施行計画書に基づき適切に行われたものと考えられる。

２．施設の利用について

現時点では傾き等の不具合がないことを確認したため、利用停止等の措置はとっていない。また、施設に張り紙をするなど周知に努めている。

３．今後の対応

近々提出されるＵＲ都市機構からの正式な調査報告書の内容を確認後、市としての結論を出したい。

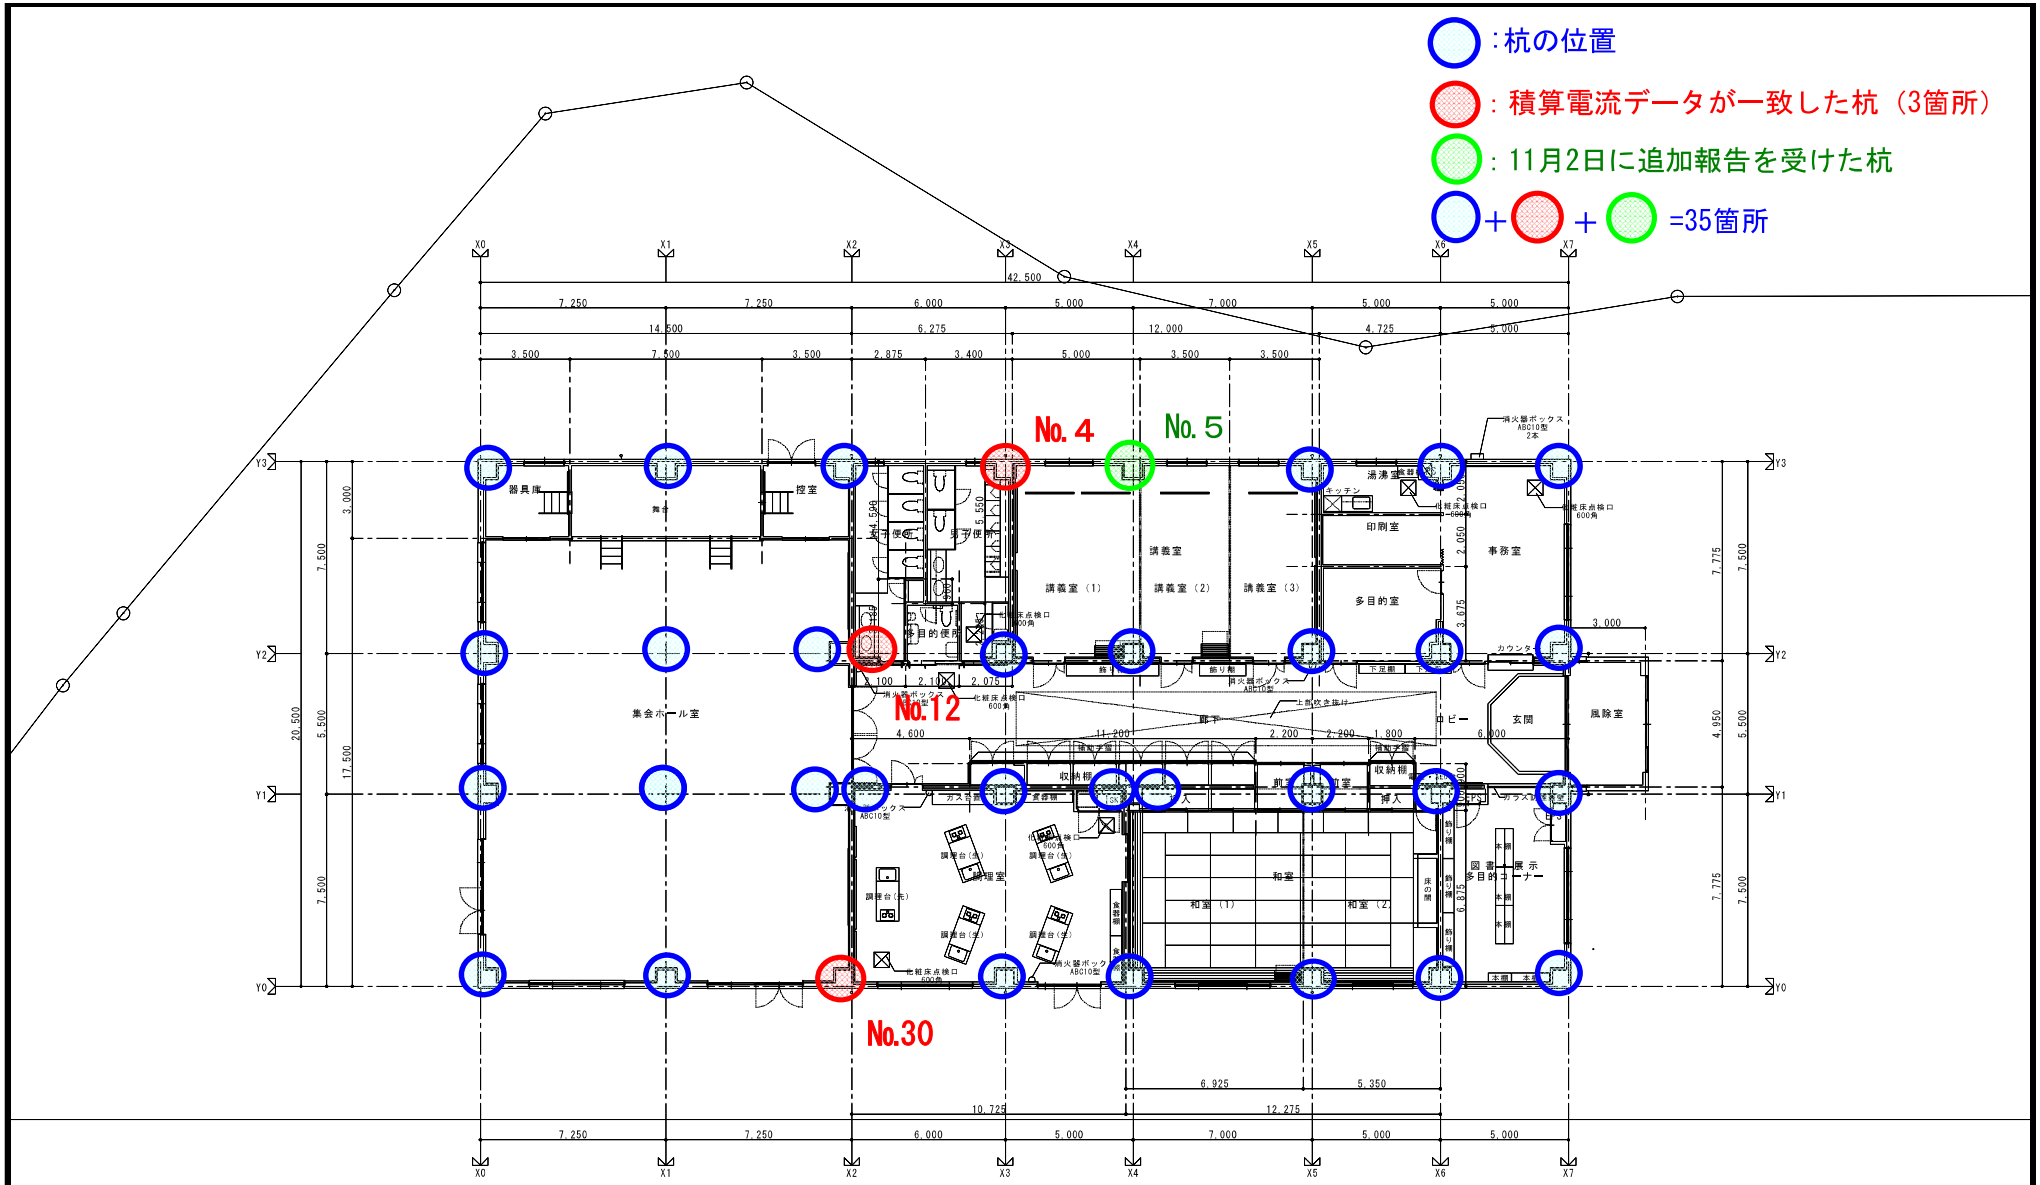

日付	都市機構 東日本支社	部長 担当部長 次長 チームリーダー 担当		工事名称 八戸（仮称）白山台公民館建設工事	設計名称 八戸（仮称）白山台公民館完成図	図面名称 平面図	縮尺 A1：1/100 A3：1/200	図面番号 A－07

工事名： 八戸（仮称）白山台公民館建設工事

施工年月日： 平成 21 年 10 月 13 日

杭Ｎｏ： 4 3本目

杭明細： 600φ ×33m （ 7B+13A+13A ）掘削最終深度： 35.19m

施工記録（掘削時積算電流値）

深度 m	補正深度 m	積算電流 A	補正電流	N値1 Bor 1	N値2 Bor. 2	N値3
1	0	0	0			
2	0	0	0	7		
3	0	0	0	3.8	4	
4	0	0	0	2.9	9	
5	0	0	0	4	4.4	
6	0	0	0	4	4	
7	0	0	0	3	5.5	
8	0	0	0	2	2.5	
9	0	0	0	3	1.7	
10	0	0	0	5	2.35	
11	0	0	0	2.5	3	
12	0	0	0	13	7	
13	0	0	0	5	2	
14	0	0	0	3	2.6	
15	0	158.5	0	5.9	2.6	
16	0	260.5	0	5	3	
17	0	173	0	9	9	
18	0	143.4	0	3	1.9	
19	0	151	0	3	2.6	
20	0	155.5	0	3	3.5	
21	0	154.5	0	5.5	2	
22	0	163.9	0	3	3	
23	0	162.4	0	9	3	
24	0	167.9	0	10	7	
25	0	173.5	0	10	6	
26	0	171.6	0	8	12	
27	0	166.8	0	37	18	
28	0	174.1	0	25	10	
29	0	232.2	0	60	200	
30	0	199.6	0	28	17	
31	0	258.5	0	20	16	
32	0	310.1	0	21	22	
33	0	320.3	0	18	18	
34	0	862.3	0	58	40	
35	0	1164.5	0	31	60	
36				27	46	
37				25	52	
38				43	34	
39				28	17	
40				33	90	

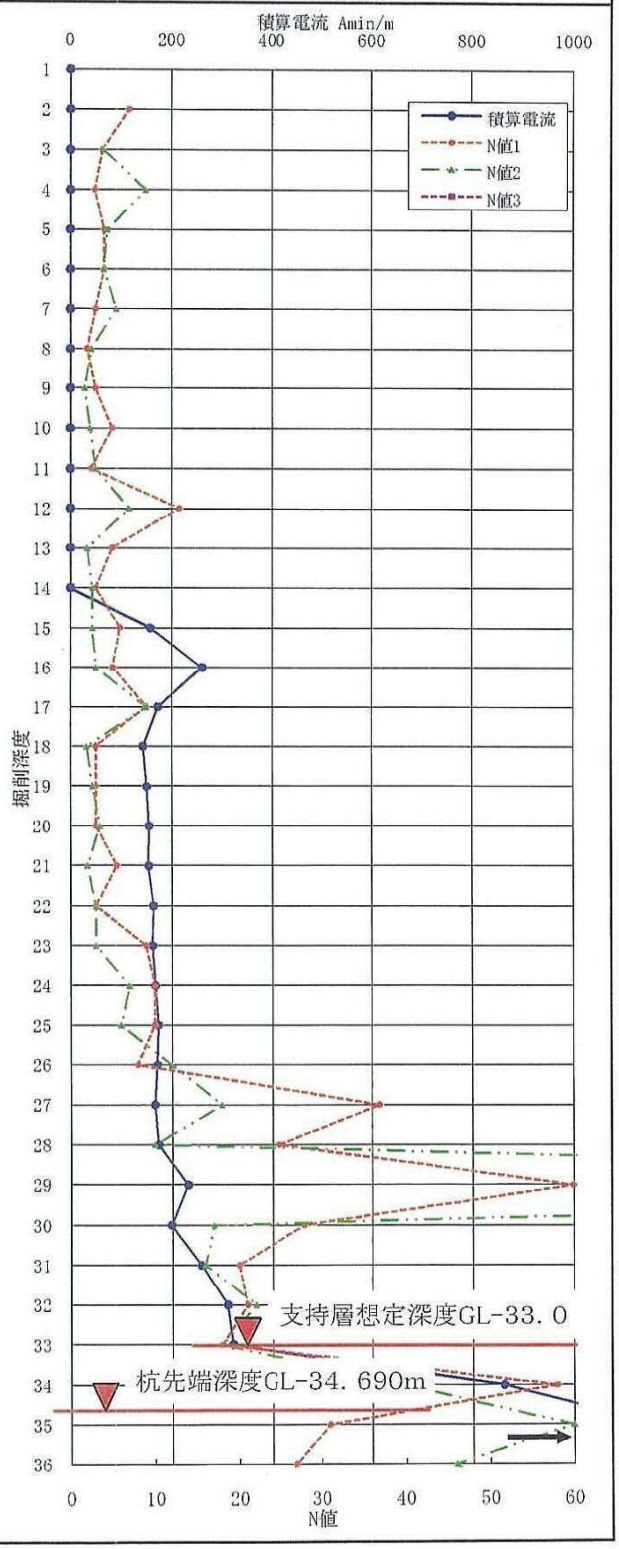

31

工事名： 八戸（仮称）白山台公民館建設工事

施工年月日： 平成 21 年 10 月 13 日

杭Ｎｏ： 12 2本目

杭明細： 600φ ×33m （ 7B+13A+13A ）掘削最終深度： 35.19m

施工記録（掘削時積算電流値）

深度 m	補正深度 m	積算電流 A	補正電流	N値1 Bor. 1	N値2 Bor. 2	N値3
1	0	0	0			
2	0	0	0	7		
3	0	0	0	3.8	4	
4	0	0	0	2.9	9	
5	0	0	0	4	4.4	
6	0	0	0	4	4	
7	0	0	0	3	5.5	
8	0	0	0	2	2.5	
9	0	0	0	3	1.7	
10	0	0	0	5		
11	0	0	0	2.5	3	
12	0	0	0	13	7	
13	0	0	0	5	2	
14	0	0	0	3	2.6	
15	0	158.5	0	5.9	2.6	
16	0	260.5	0	5	3	
17	0	173	0	9	9	
18	0	143.4	0	3	1.9	
19	0	151	0	3	2.6	
20	0	155.5	0	3	3.5	
21	0	154.5	0	5.5	2	
22	0	163.9	0	3	3	
23	0	162.4	0	9	3	
24	0	167.9	0	10	7	
25	0	173.5	0	10	6	
26	0	171.6	0	8		
27	0	166.8	0	37	18	
28	0	174.1	0	25	10	
29	0	232.2	0	60	200	
30	0	199.6	0	28	17	
31	0	258.5	0	20	16	
32	0	310.1	0	21	22	
33	0	320.3	0	18	18	
34	0	862.3	0	58	40	
35	0	1164.5	0	31	60	
36				27	46	
37				25	52	
38				43	34	
39				28	17	
40				33	90	

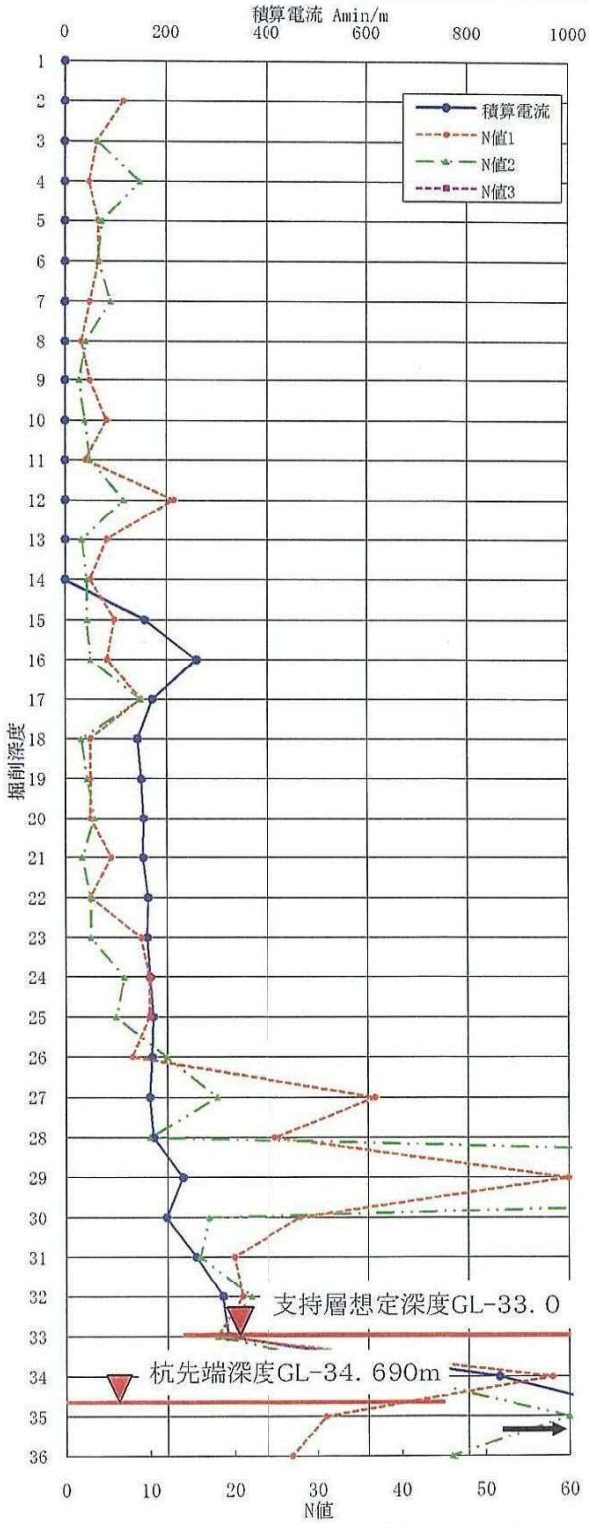

工事名： 八戸（仮称）白山台公民館建設工事

施工年月日： 平成 21 年 10 月 6 日

杭Ｎｏ： 30 2本目

杭明細： 700φ ×33m （ 7B+13A+13A ）掘削最終深度： 35.19m

施工記録（掘削時積算電流値）

深度 m	補正深度 m	積算電流 A	補正電流	N値1 Bor.1	N値2 Bor.2	N値3
1	0	0	0			
2	0	0	0	7		
3	0	0	0	3.8	4	
4	0	0	0	2.9	9	
5	0	0	0	4	4.4	
6	0	0	0	4	4	
7	0	0	0	3	5.5	
8	0	0	0	2	2.5	
9	0	0	0	3	1.7	
10	0	0	0	5		
11	0	0	0	2.5	3	
12	0	0	0	13	7	
13	0	0	0	5	2	
14	0	0	0	3	2.6	
15	0	158.5	0	5.9	2.6	
16	0	260.5	0	5	3	
17	0	173	0	9	9	
18	0	143.4	0	3	1.9	
19	0	151	0	3	2.6	
20	0	155.5	0	3	3.5	
21	0	154.5	0	5.5	2	
22	0	163.9	0	3	3	
23	0	162.4	0	9	3	
24	0	167.9	0	10	7	
25	0	173.5	0	10	6	
26	0	171.6	0	8		
27	0	166.8	0	37	18	
28	0	174.1	0	25	10	
29	0	232.2	0	60	200	
30	0	199.6	0	28	17	
31	0	258.5	0	20	16	
32	0	310.1	0	21	22	
33	0	320.3	0	18	18	
34	0	862.3	0	58	40	
35	0	1164.5	0	31	60	
36				27	46	
37				25	52	
38				43	34	
39				28	17	
40				33	90	

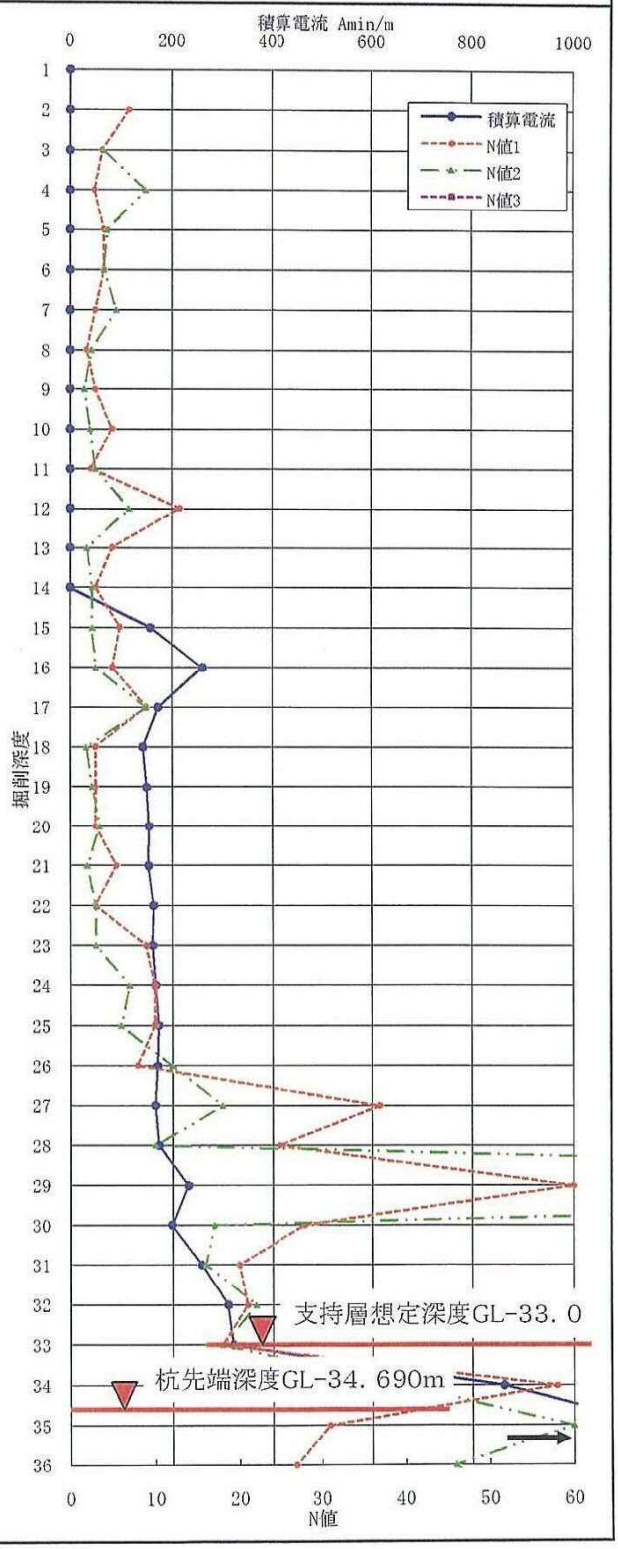

工事名： 八戸（仮称）白山台公民館建設工事

施工年月日： 平成 21 年 10 月 13 日

杭Ｎｏ： 5 4本目

杭明細： 600φ ×33m （ 7B+13A+13A ）掘削最終深度： 34.69m

施工記録（掘削時積算電流値）

深度 m	補正深度 m	積算電流 A	補正電流	N値1 Bor. 1	N値2 Bor. 2	N値3
1	0	0	0			
2	0	0	0	7		
3	0	0	0	3.3	4	
4	0	0	0	2.9	9	
5	0	0	0	4	4.4	
6	0	0	0	4	4	
7	0	0	0	3	5.5	
8	0	0	0	2	2.5	
9	0	0	0	3	1.7	
10	0	0	0	5	2.35	
11	0	0	0	2.5	3	
12	0	0	0	13	7	
13	0	0	0	5	2	
14	0	0	0	3	2.6	
15	0	112.3	0	5.9	2.6	
16	0	150.8	0	5	3	
17	0	153.2	0	9	9	
18	0	151.5	0	3	1.9	
19	0	142.4	0	3	2.6	
20	0	146.9	0	3	3.5	
21	0	151	0	5.5	2	
22	0	152.3	0	3	3	
23	0	158.9	0	9	3	
24	0	171.5	0	10	7	
25	0	172.5	0	10	6	
26	0	169.2	0	8	12	
27	0	164.1	0	37	18	
28	0	182.5	0	25	10	
29	0	231.5	0	60	200	
30	0	209	0	28	17	
31	0	191.4	0	20	16	
32	0	248.3	0	21	22	
33	0	565.2	0	18	18	
34	0	875	0	58	40	
35				31	60	
36				27	46	
37				35	52	
38				43	34	
39				28	17	
40				33	90	

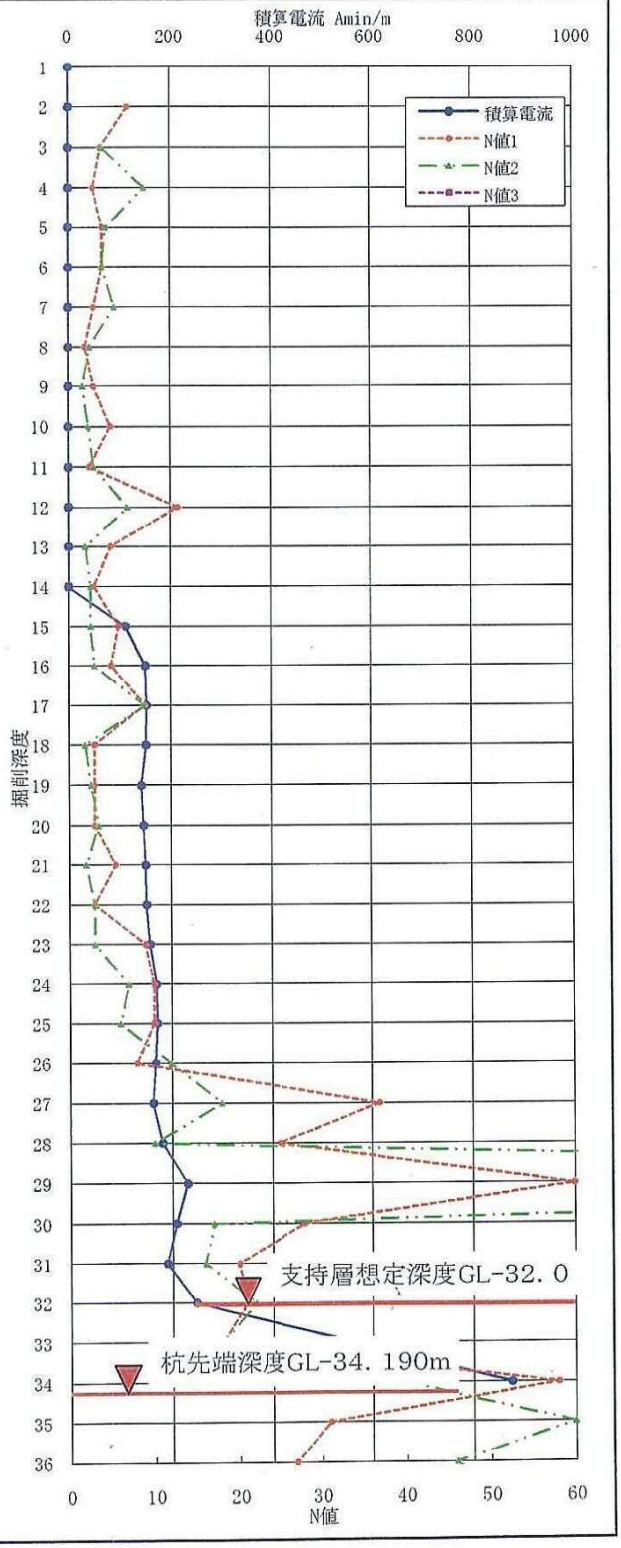

平成27年度 第5回

八戸市 図書館を使った 調べる学習コンクール

受賞作品決定！！

【小学生の部】

	タ　イ　ト　ル	氏　　名	学校名	学　年	
最優秀賞 （図書カード3,000円）	深海はパラダイス！？ ー魚の気持ちになって考えたー	ヨシノ 吉野　ハジメ 元	吹上小	4学年	☆
優秀賞 （図書カード2,000円）	あれ？このうみしょっぱくない！？ ～うみのあじくらべ～	ヨシノ 吉野　スグル 秀	吹上小	１学年	☆
	カラス・スクープ ～カラスの謎を解き明かせ～	タテ 館　ホノカ 穂野香	是川小	６学年	
優良賞 （図書カード1,000円）	浅水川のこう水ー放水路の活やくー	マエダ 前田　アヤネ 絢音	三条小	４学年	
	米の品種改良のひみつ	フナコシ 船越　ミナ 美那	白銀小	５学年	
佳作	むかしの子どもといまの子どもについて	エビナ 蛯名　ココロ 優心	西園小	１学年	
	すがたをかえていった紙	ナカムラ 中村　ユウト 悠人	根城小	4学年	
	絵本を作ってみよう！	タカハシ 髙橋　りこ	旭ヶ丘小	６学年	
	江戸図屏風の今と昔	タカヤ 髙谷　ユウゴ 優悟	旭ヶ丘小	６学年	

【中学生の部】　　※最優秀賞・優秀賞・優良賞・佳作　該当作品なし

☆全国コンクール推薦作品

最優秀賞	深海はパラダイス！？ ー魚の気持ちになって考えたー	ヨシノ 吉野　ハジメ 元
優秀賞	あれ？このうみしょっぱくない！？ ～うみのあじくらべ～	ヨシノ 吉野　スグル 秀

応募点数　　小学生　５１点　　中学生　　１点　　計５２点